



Vår beteckning  
MSN-2026-2210.4.4.2.1

Datum  
2026-05-18

Hej!

Det har inkommit en ansökan om Bygglov för ändrad användning av stallbyggnad till fritidsbostad på fastigheten JAKOBSTORP 3:27 till Karlskrona kommun. Sökt av Kerstin Fogelberg

Anledningen till att ni hörs i detta ärende är att fastigheten ligger i ett område där det inte finns någon detaljplan. Vindsvåning i en befintlig byggnad inreds till bostad.

På [www.karlskrona.se/granne](http://www.karlskrona.se/granne) kan du ta del av handlingar för ärendet.



Innan samhällsbyggnadsnämnden beslutar i ärendet har du möjlighet att yttra dig om ansökan.

Ditt yttrande behöver vara skriftligt och var Karlskrona kommun tillhanda senast **2026-06-08**.

Vid yttrande är det viktigt att diarienummer anges **MSN-2026-2210**. Du kan skicka ditt yttrande till:

[samhallsbyggnadsforvaltningen@karlskrona.se](mailto:samhallsbyggnadsforvaltningen@karlskrona.se)

För information om handläggning av bygglov och övriga steg i bygglovsprocessen se [Bygga nytt, bygga till, bygga om - Karlskrona.se](https://www.karlskrona.se/Bo-och-bygga/bygga/) (<https://www.karlskrona.se/Bo-och-bygga/bygga/>). Det går också bra att kontakta bygglovavdelning på 0455-32 20 01. Handläggarna har telefontid måndag, tisdag, torsdag och fredag klockan 13.00-15.00.

Vänliga hälsningar

Bygglovavdelningen  
**KARLSKRONA KOMMUN**


Miljö- och samhällsbyggnadsförvaltningen

Adress  
371 83 Karlskrona

Besöksadress  
Östra Köpmansgatan 1


Telefon  
0455-32 20 01

E-postadress  
[samhallsbyggnadsforvaltningen@karlskrona.se](mailto:samhallsbyggnadsforvaltningen@karlskrona.se)

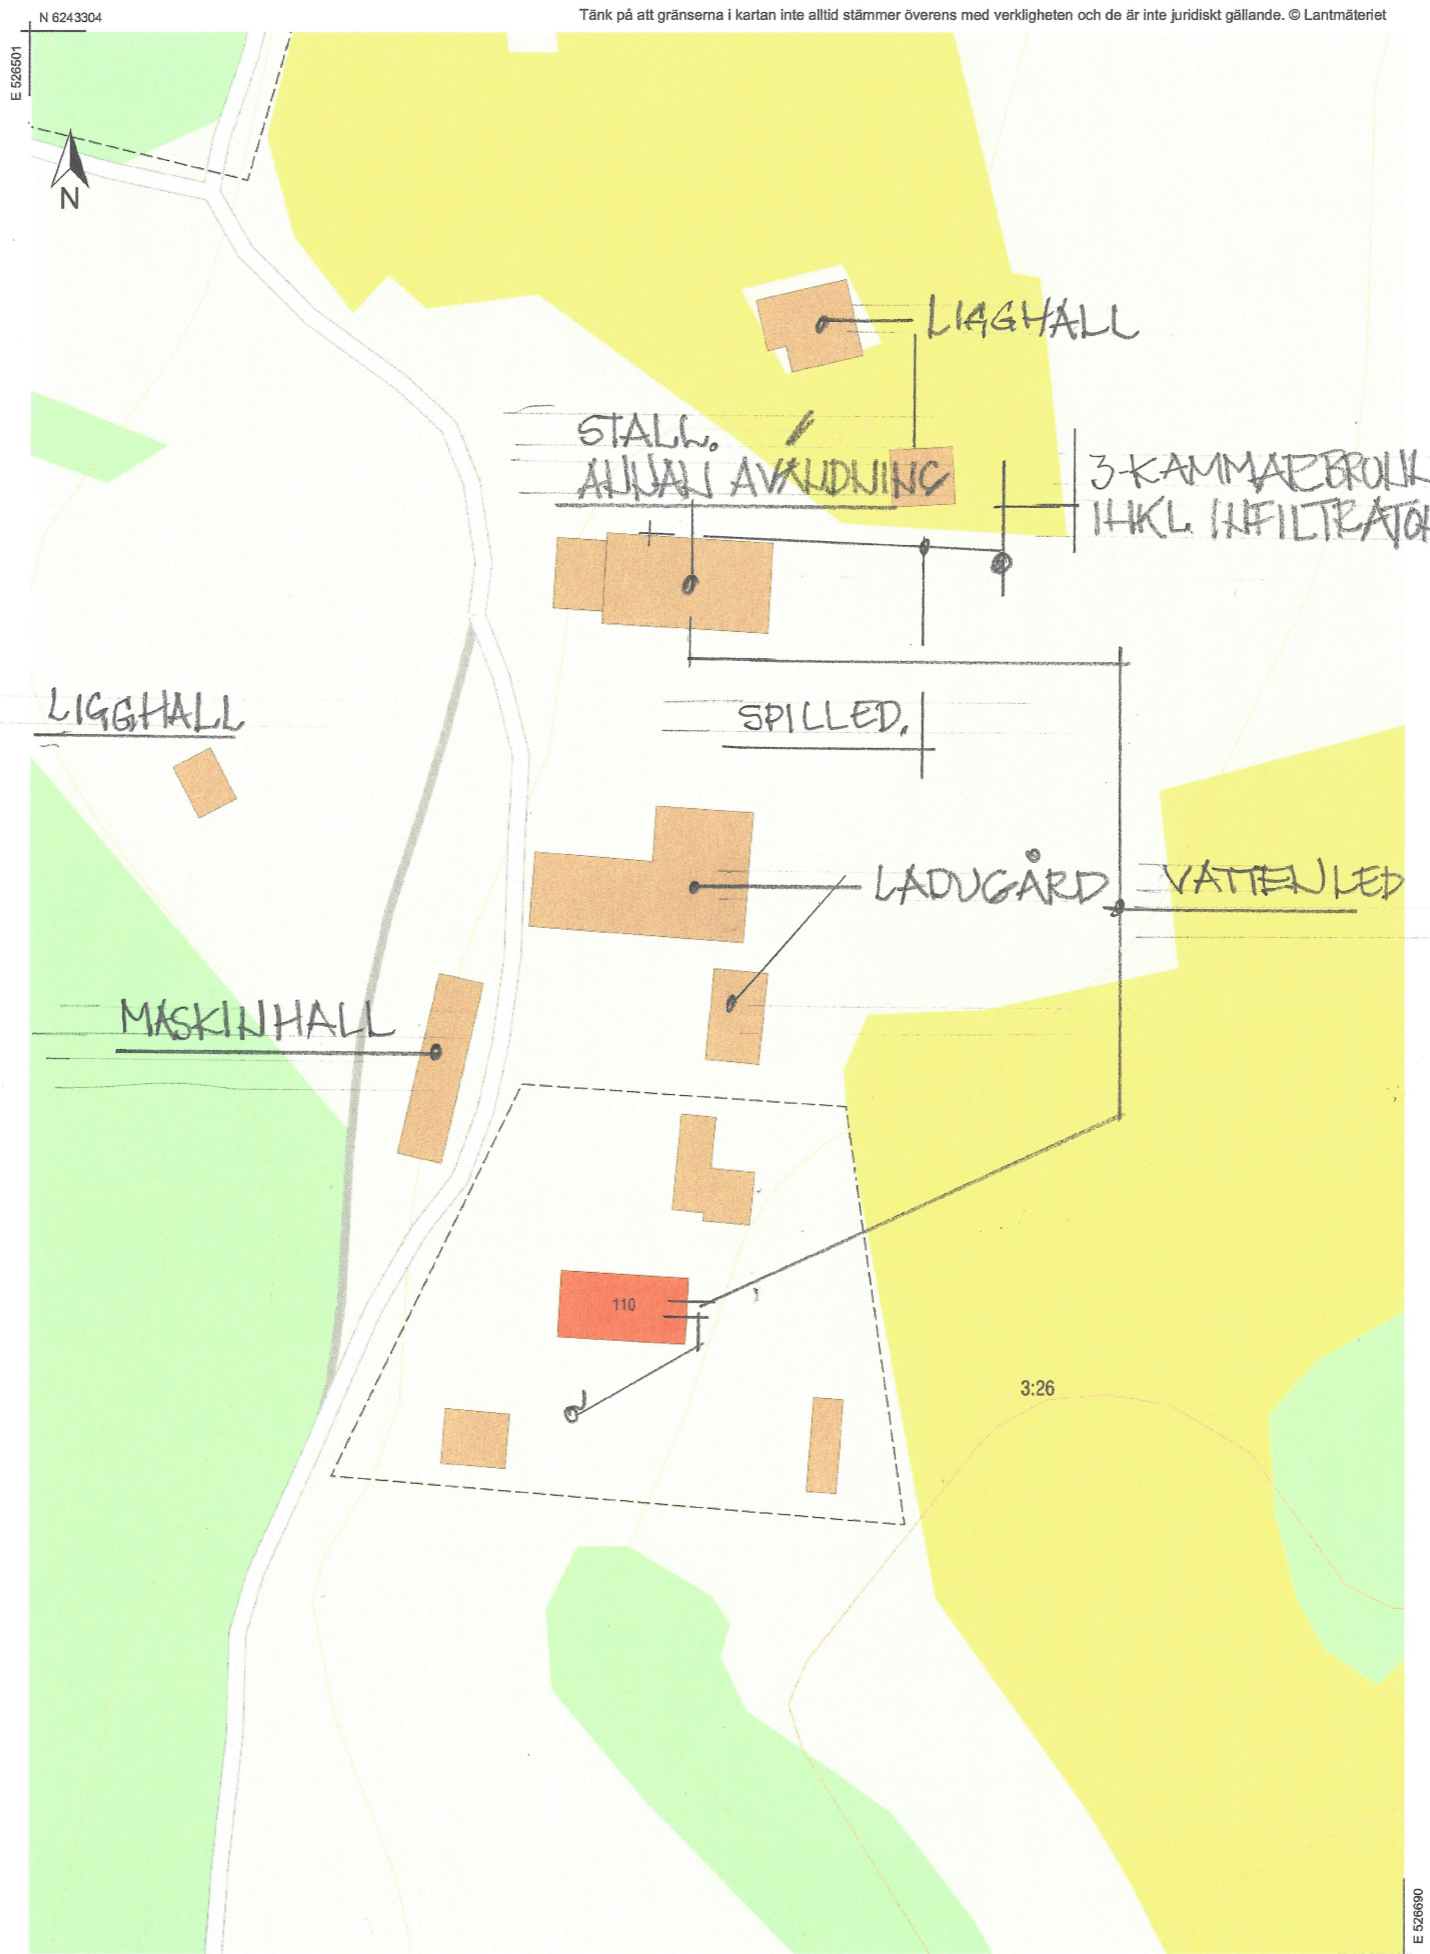


Tänk på att gränserna i kartan inte alltid stämmer överens med verkligheten och de är inte juridiskt gällande. © Lantmäteriet

SITUATIONSPLAN  
SKALA 1:1000

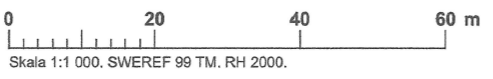

LANTMÄTERIET

BET	ANT	ANDRINGEN AVSER
RELATIONSHANDEL		
JAKOBSTORP 3: KARLSKRONA KOMMUN STALLBYGGNAD		
KARLSKRONA KOMMUN Miljö- och samhällsbyggnadsnämnden MSN-2026-2210.4.4.01 Inkom 2026-04-29		
FOGELBERG arkitekter <small>Soft Center 6. 372 25 Ronneby, Tel 0467-064 44</small>		
LUPPDRAG NR	RITAD AV	HANDELSGÄRE
200705	PF	PF
DATUM	ANSVARIG	
2026-04-27	Peter Fogelberg	
RELATIONSRTNING		
SITUATIONSPLAN		
SKALA A1/A3	NUMMER	BET
1:XX / 1:1000	A 49.0-1	

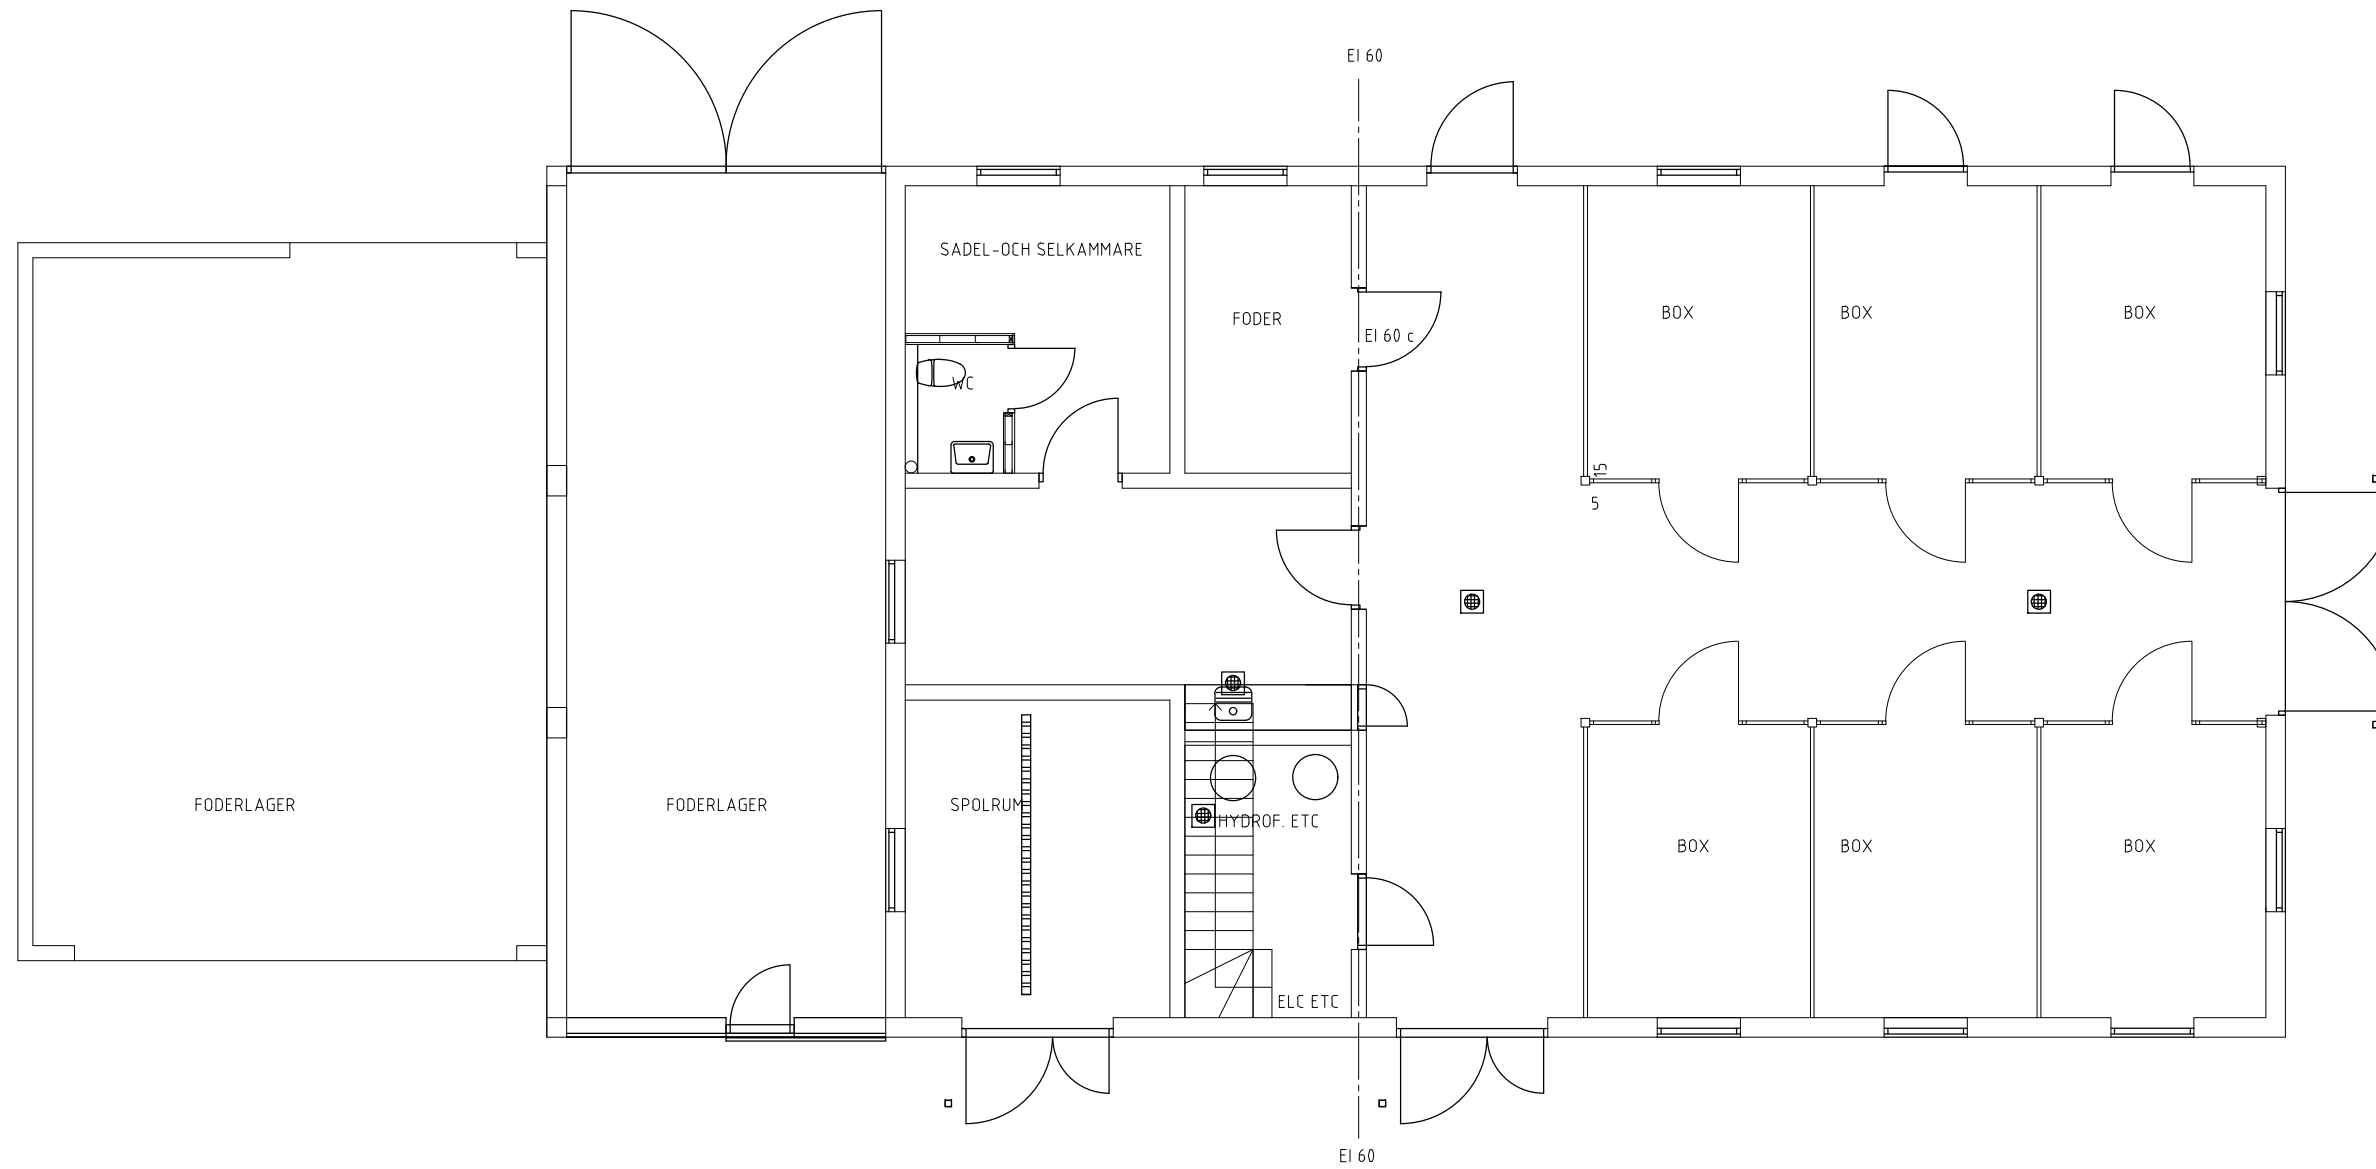

BOTTENPLAN  
 SKALA 1:100

BET	ANT	ÄNDRINGEN AVSER	DATUM	SIGN
-----	-----	-----------------	-------	------

RELATIONSHANDLING

JAKOBSTORP 3:27  
 KARLSKRONA KOMMUN  
 STALLBYGGNAD




UPPDRAG NR	RITAD AV	HANDLÄGGARE
200705	PF	PF

DATUM	ANSVARIG
2007-05-29	Peter Fogelberg

RELATIONSRITNING

BOTTENPLAN

SKALA	A1 / A3	NUMMER	BET
1:50 / 1:100		A 49.1 1	

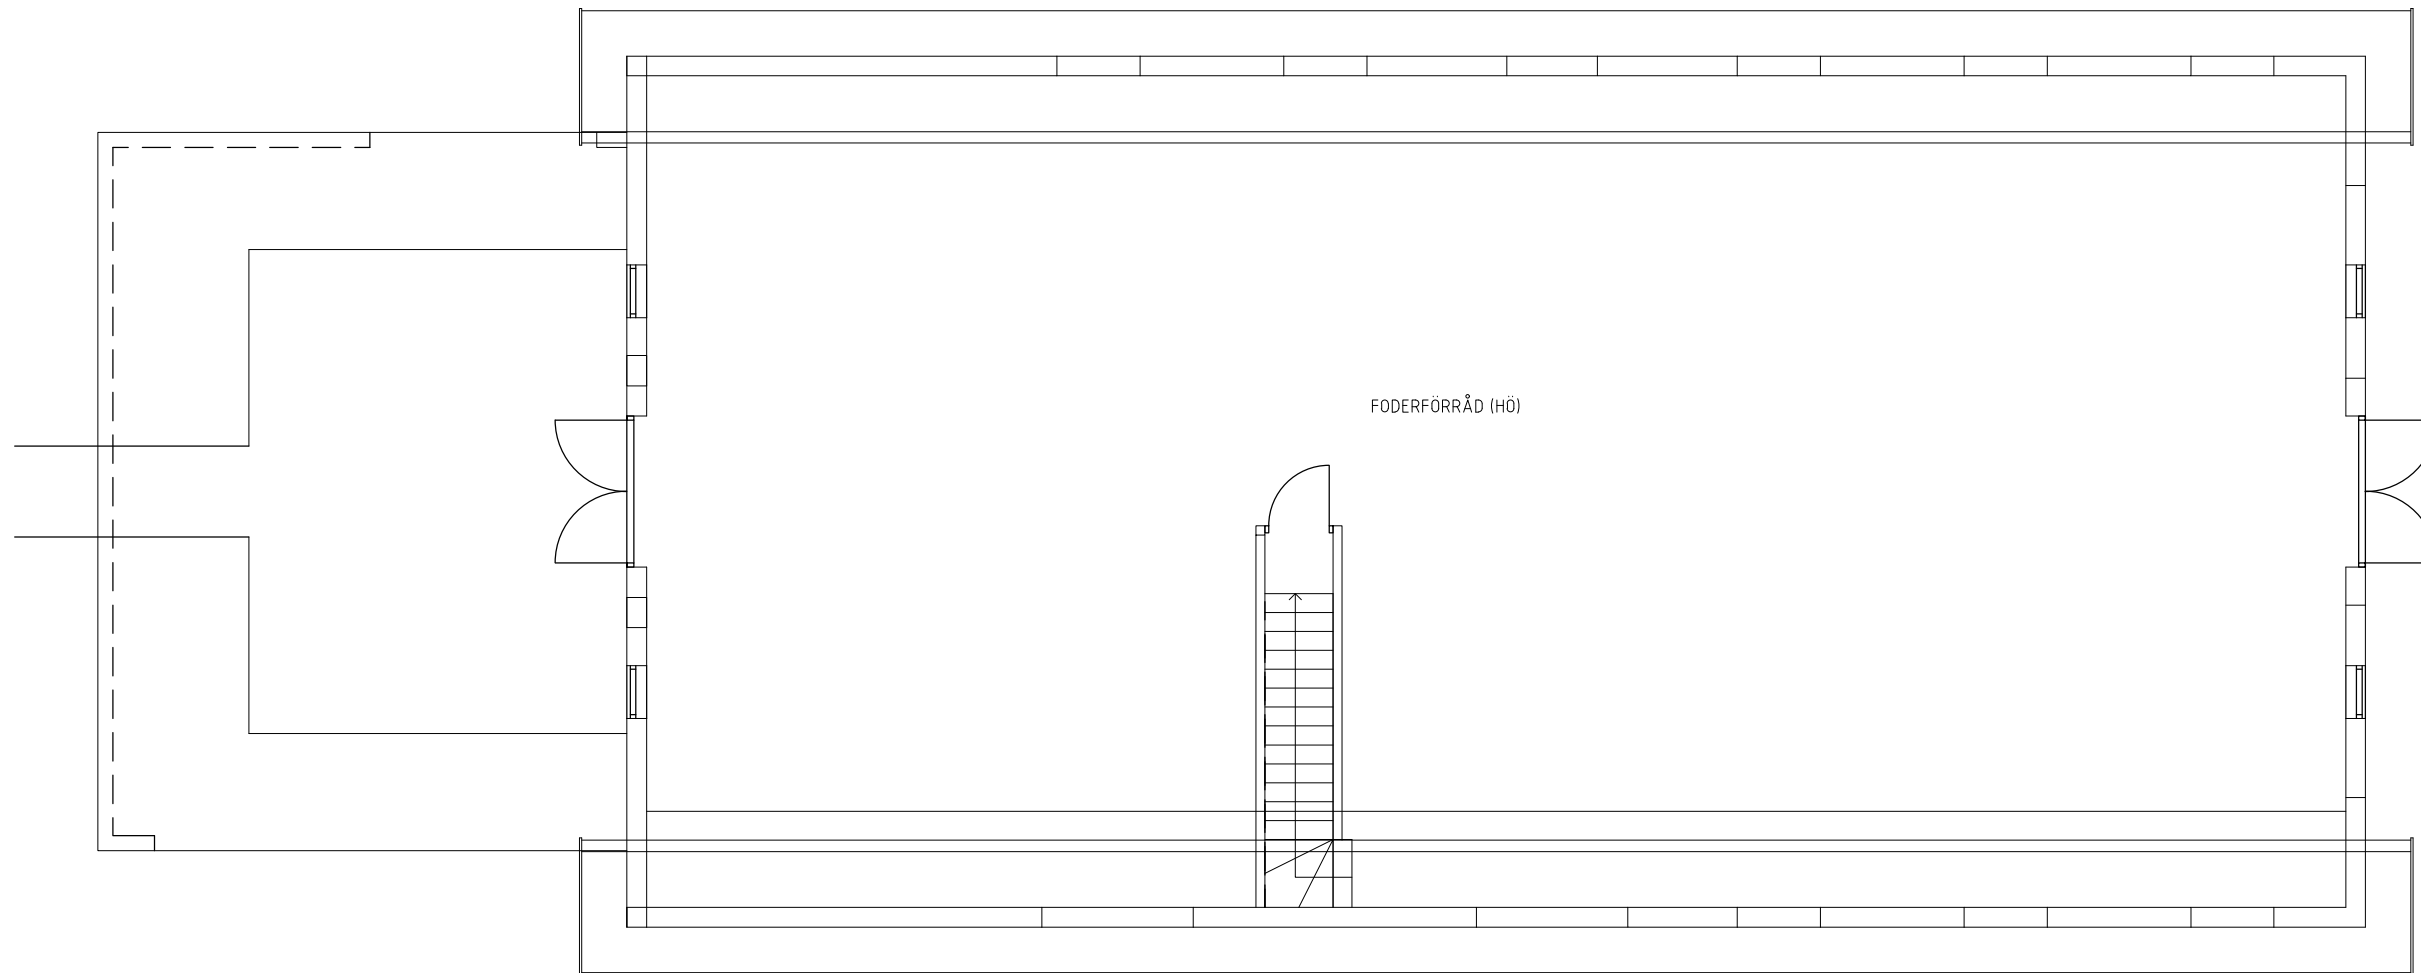

VINDSPLAN  
SKALA 1:100

BET	ANT	ÄNDRINGEN AVSER	DATUM	SIGN
-----	-----	-----------------	-------	------

RELATIONSHANDLING

JAKOBSTORP 3:27  
KARLSKRONA KOMMUN  
STALLBYGGNAD




UPPDRAG NR	RITAD AV	HANDLÄGGARE
200705	PF	PF
DATUM	ANSVARIG	
2007-05-29	Peter Fogelberg	


RELATIONS-RITNING

VÅNG 1 TRAPPA

SKALA	A1 / A3	NUMMER	BET
1:50 / 1:100		A 49.1 2	

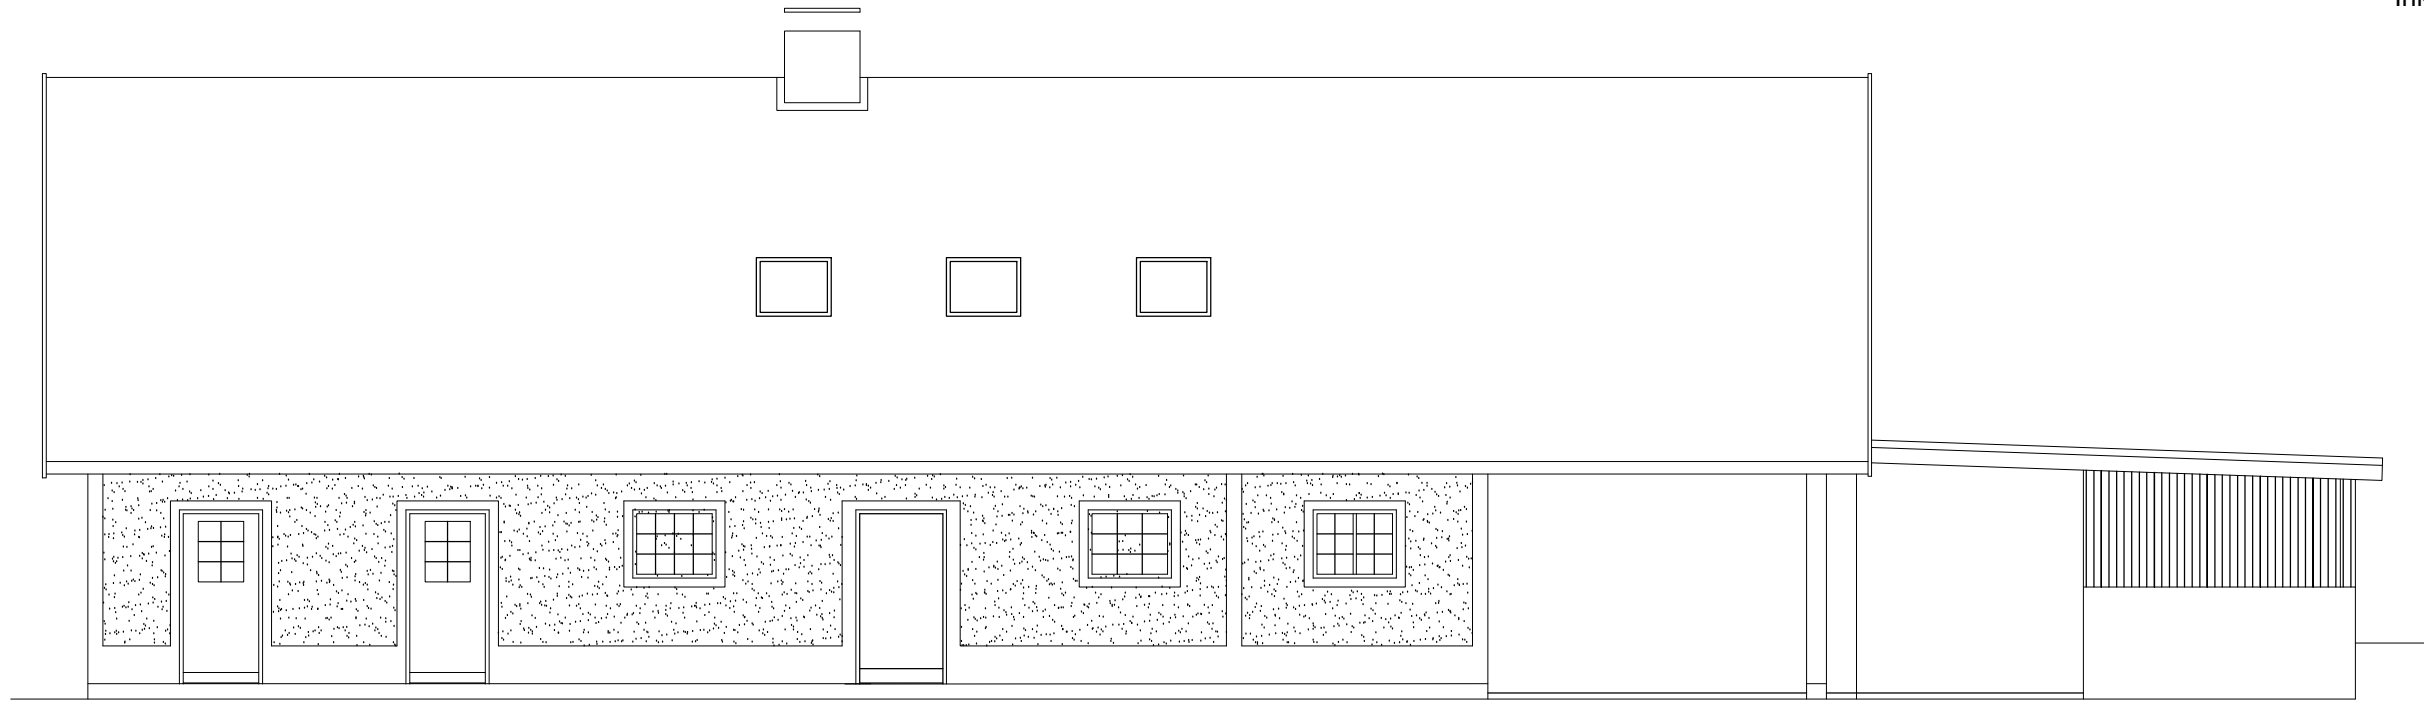

FASAD MOT NORR

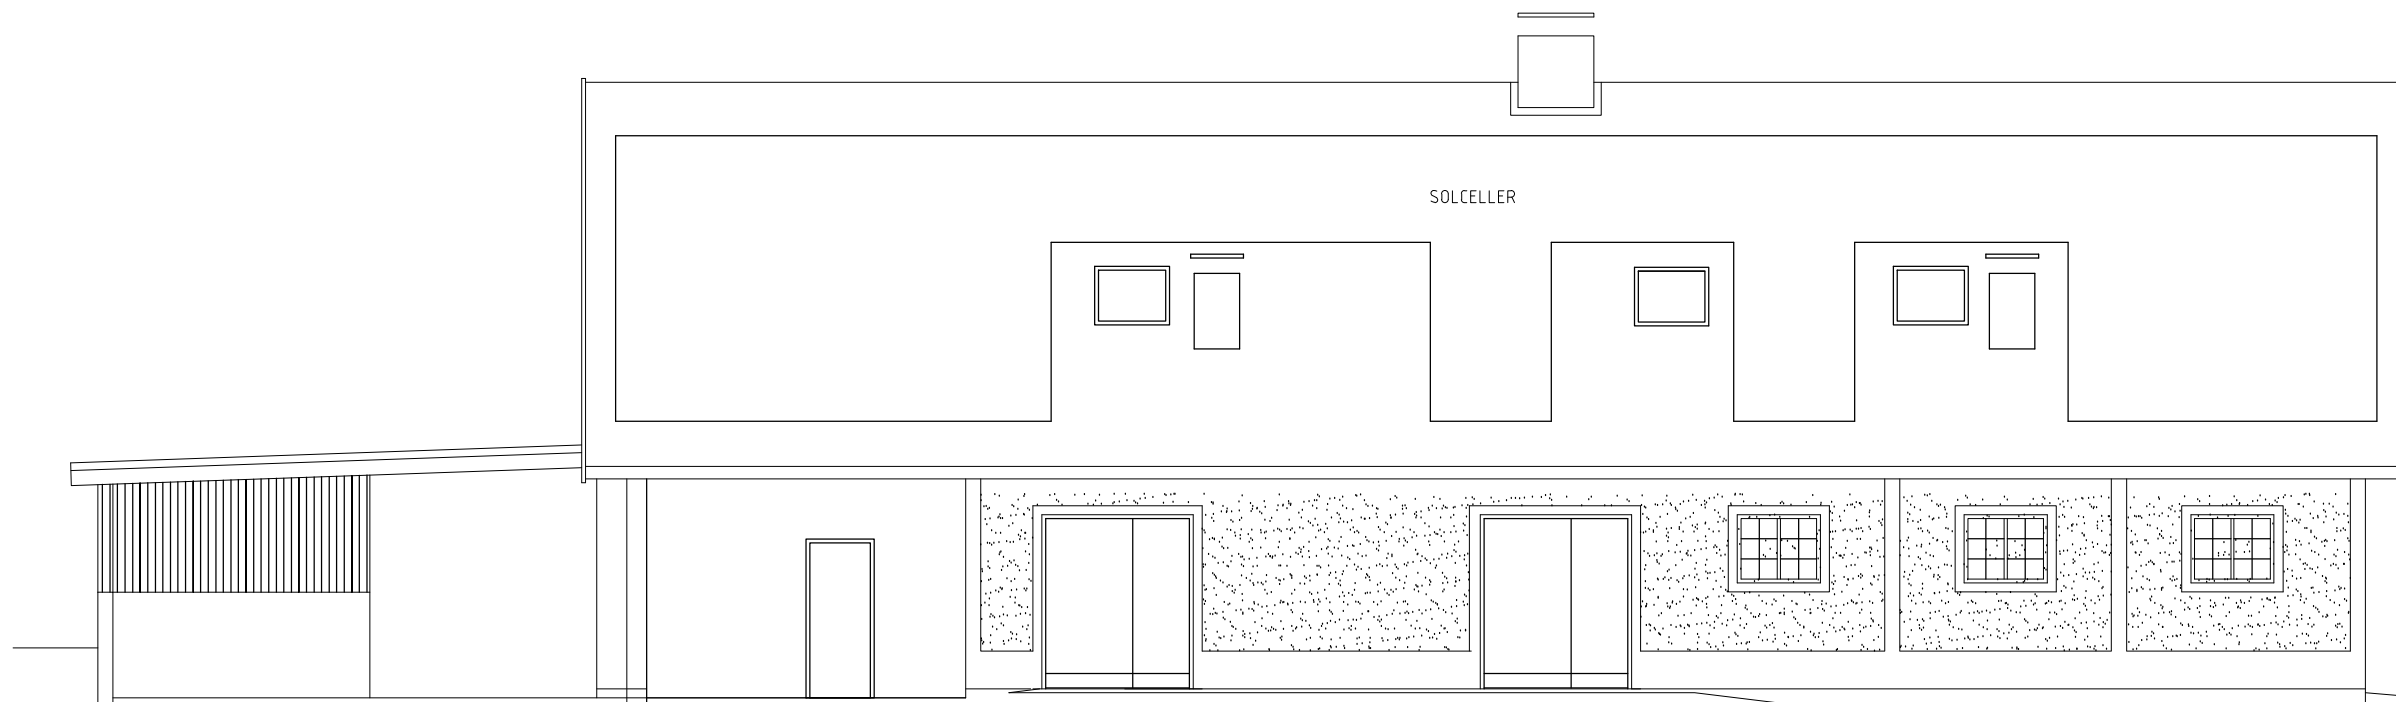

FASAD MOT SÖDER

BET	ANT	ÄNDRINGEN AVSER	DATUM	SIGN

RELATIONSHANDLING

JAKOBSTORP 3:27  
 KARLSKRONA KOMMUN  
 STALLBYGGNAD


**FOGELBERG**  
 arkitekter ab  
Solf Center 5, 372 25 Ronneby, Tel 0457-266 44

UPPDRAG NR 200705	RITAD AV PF	HANDLÄGGARE PF
DATUM 2007-05-29	ANSVARIG <i>Peter Fogelberg</i>	


RELATIONSRTNING

FASADER MOT ÖSTER VÄSTER

SKALA	A1 / A3	NUMMER	BET
1:50 / 1:100		A49.3.1	

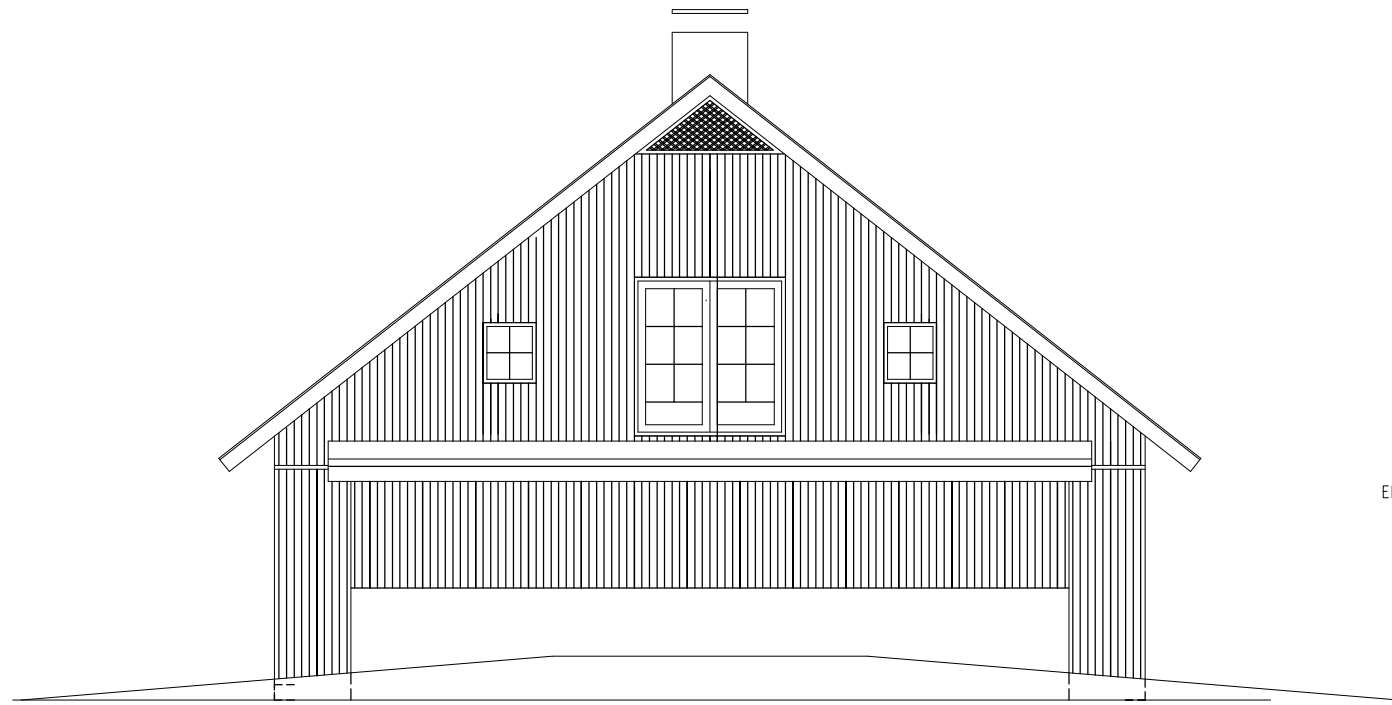


FASAD MOT VÄSTER

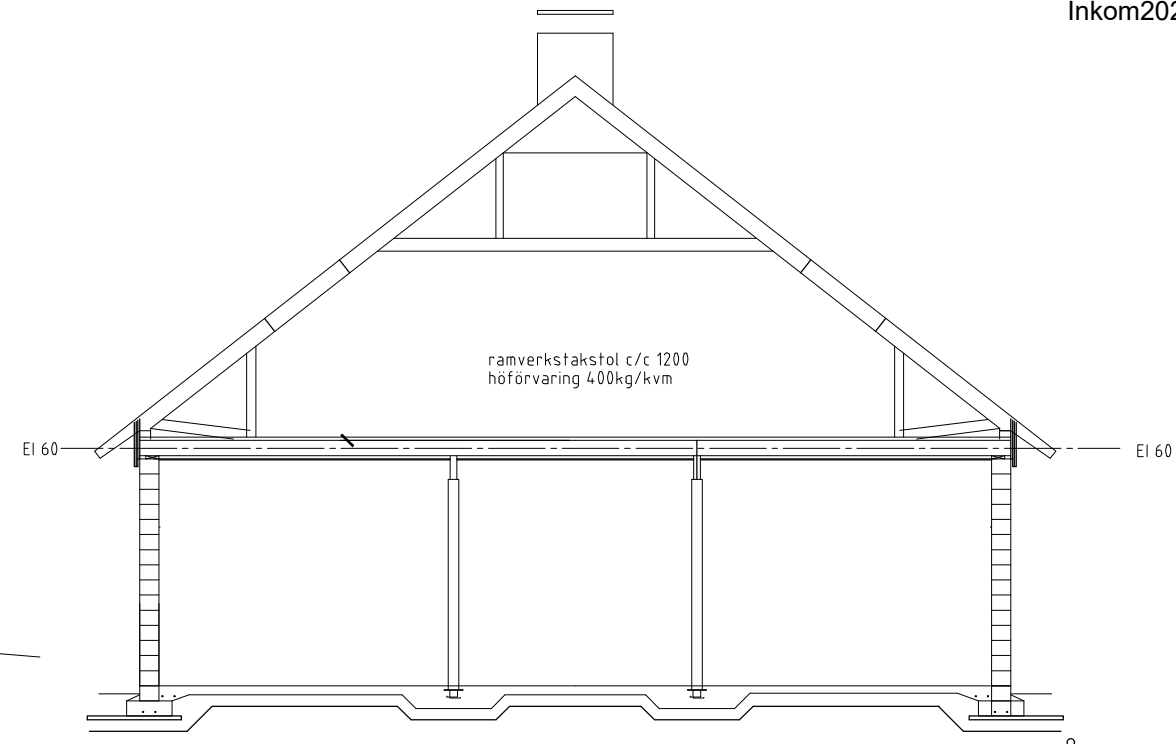

SEKTION



FASAD MOT ÖSTER

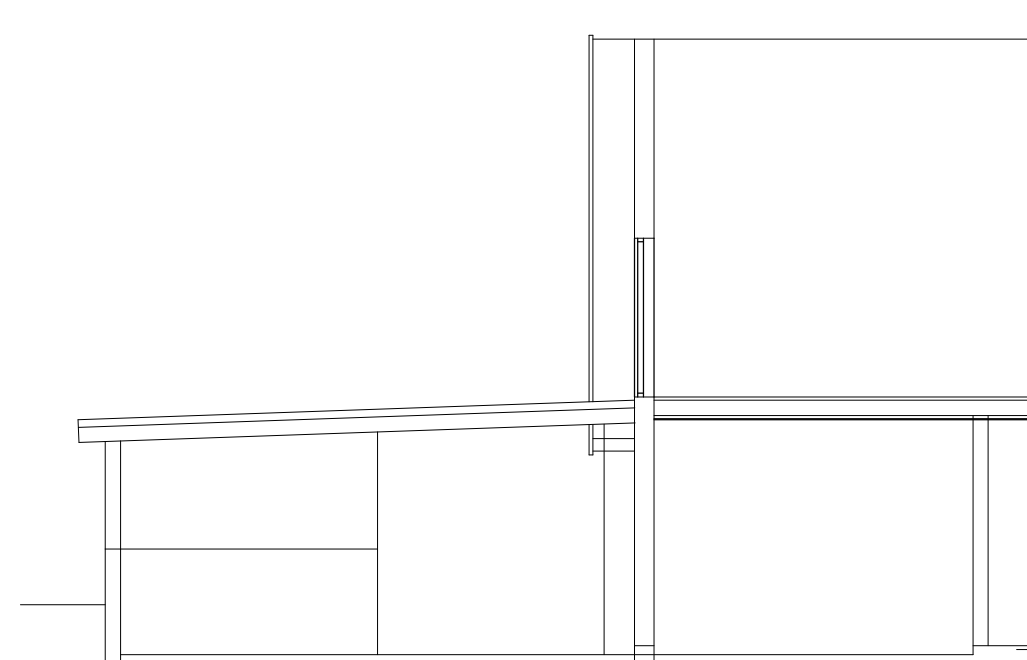

SEKTION


BET	ANT	ÄNDRINGEN AVSER	DATUM	SIGN
-----	-----	-----------------	-------	------

RELATIONSHANDLING  
 JAKOBSTORP 3:27  
 KARLSKRONA KOMMUN  
 STALBYGGNAD



UPPDRAG NR 200705	RITAD AV PF	HANDLÄGGARE PF
DATUM 2007-05-29	ANSVARIG <i>Peter Fogelberg</i>	

RELATIONS-RITNING		
FASADER MOT SÖDER NORR, SEKTION		
SKALA 1:50 / 1:100	NUMMER A 49.3 2	BET

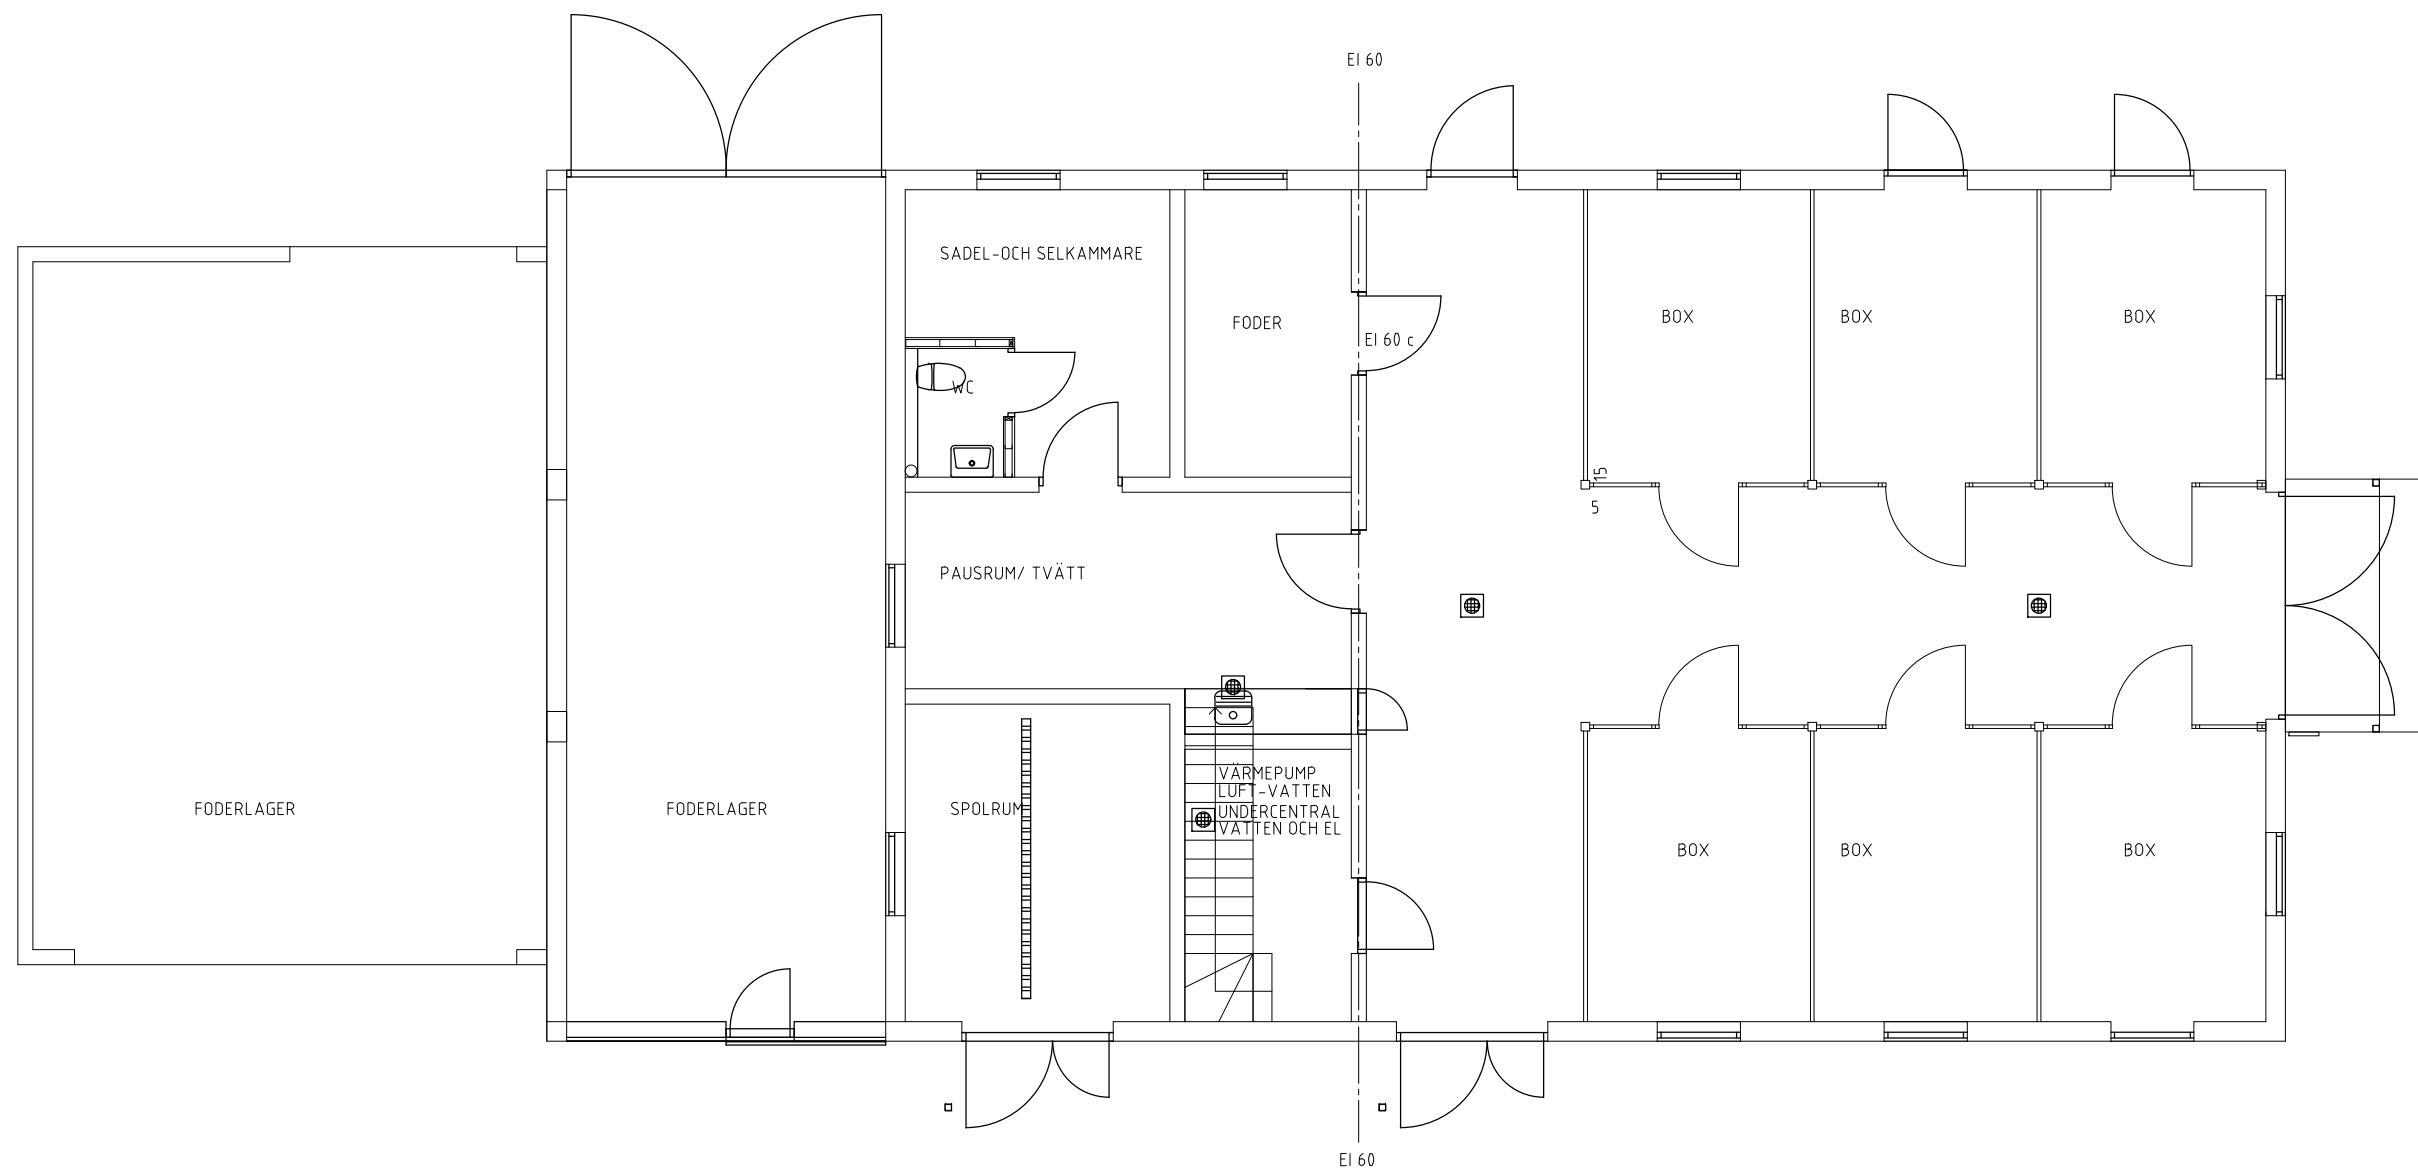

BOTTENPLAN  
 SKALA 1:100

BET	ANT	ÄNDRINGEN AVSER	DATUM	SIGN
-----	-----	-----------------	-------	------

RELATIONSHANDLING

JAKOBSTORP 3:27  
 KARLSKRONA KOMMUN  
 STALLBYGGNAD




UPPDRAG NR	RITAD AV	HANDLÄGGARE
200705	PF	PF

DATUM	ANSVARIG
2026-04-27	Peter Fogelberg

ÄNDRAD ANVÄNDNING  
 ÄNDRAS TILL FRITIDSBOENDE. UNDERCENTRAL  
 BOTTENPLAN

SKALA	A1 / A3	NUMMER	BET
1:50 / 1:100		A 40.1 1	

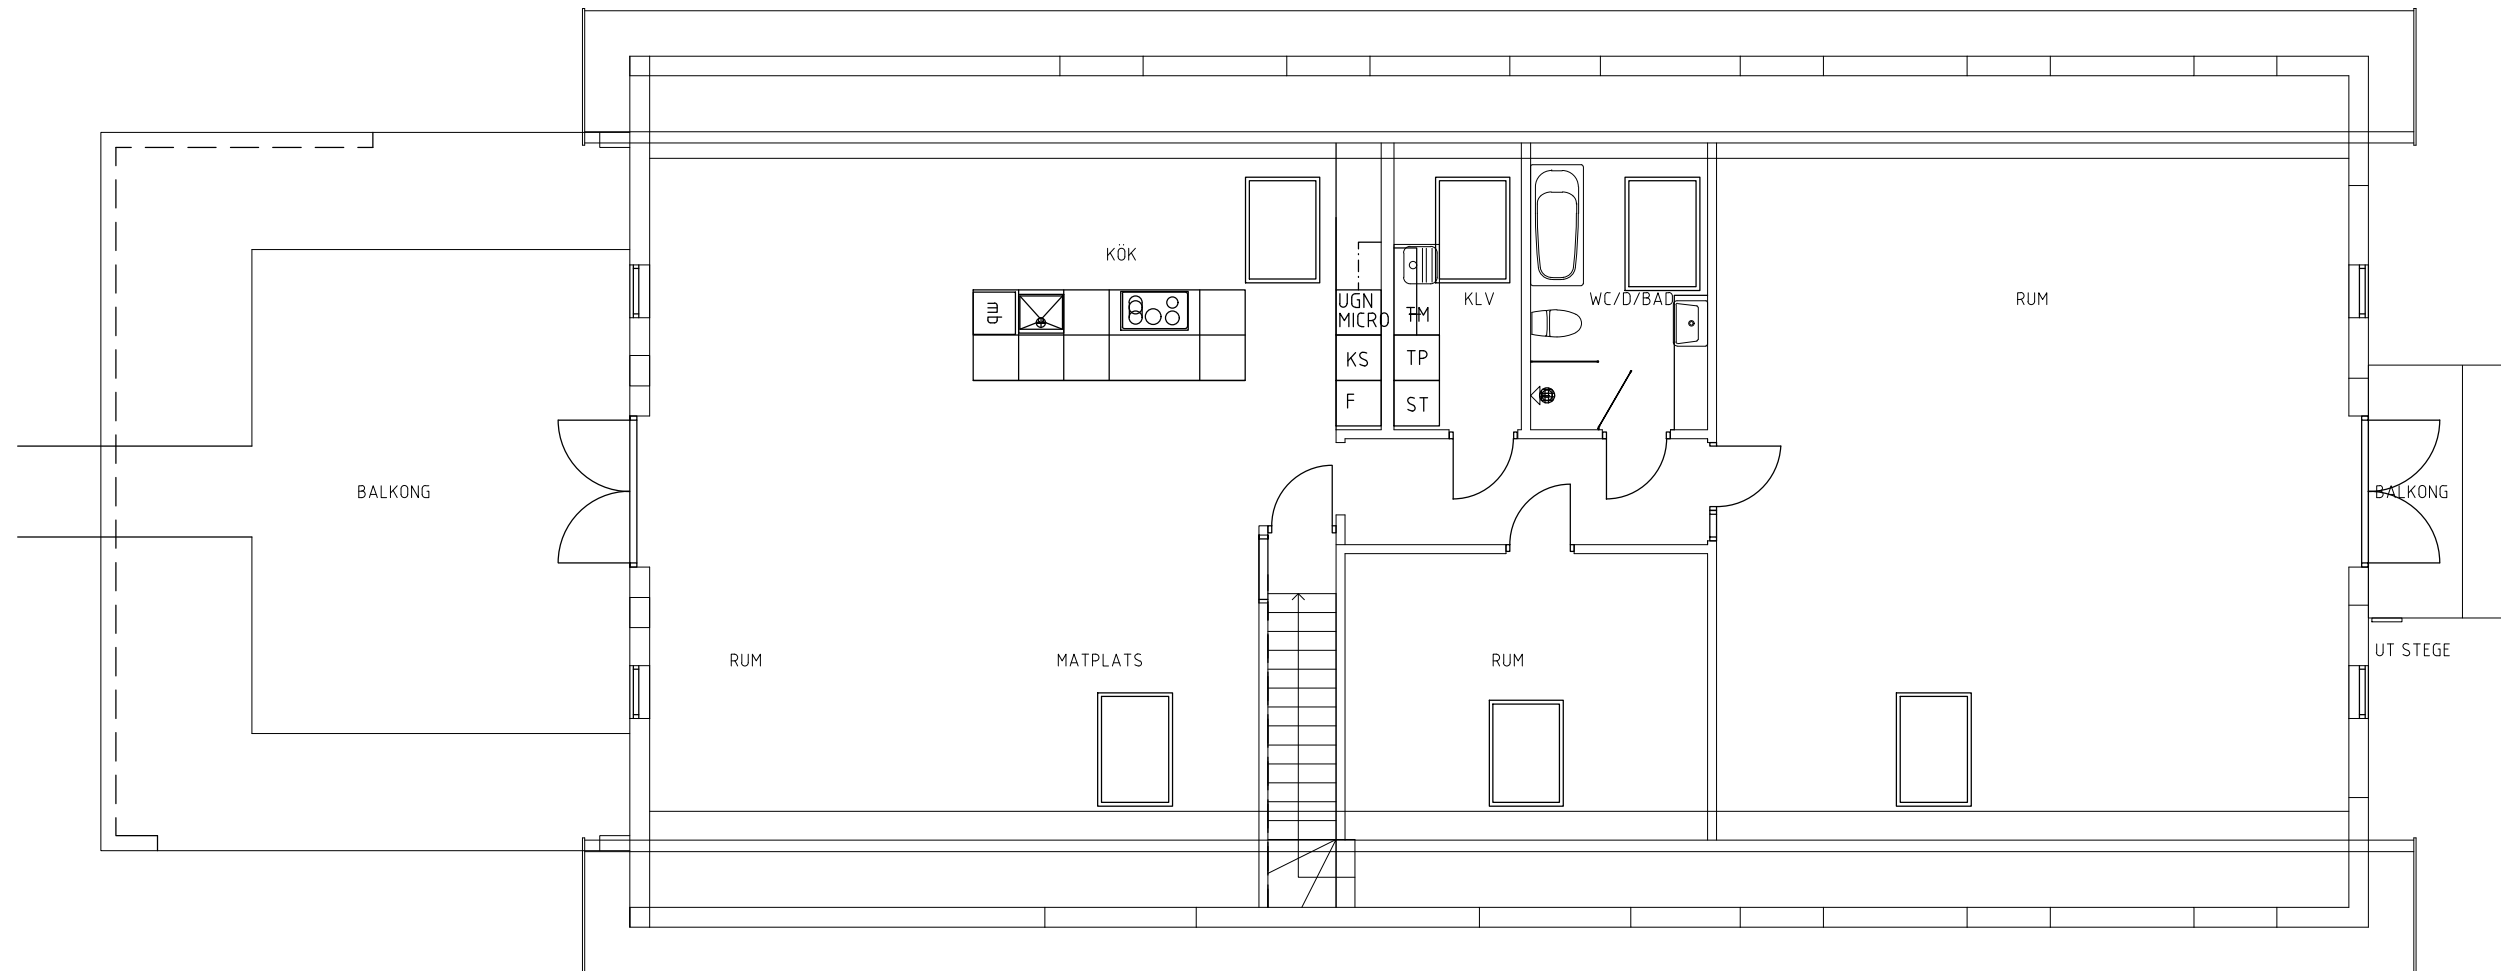

VINDSPLAN  
 SKALA 1:100 BTA: 150 kvm

BET	ANT	ÄNDRINGEN AVSER	DATUM	SIGN
-----	-----	-----------------	-------	------


ÄNDRAD ANVÄNDNING  
 JAKOBSTORP 3:27  
 KARLSKRONA KOMMUN  
 ÄNDRAD HÖFÖRV. TILL FRITIDSBOENDE




UPPDRAG NR	RITAD AV	HANDLÄGGARE
200705	PF	PF

DATUM  
 2026-04-27  
 ANSVARIG  
 Peter Fogelberg

SKALA	A1 / A3	NUMMER	BET
1:50 / 1:100	A	40.1 2	

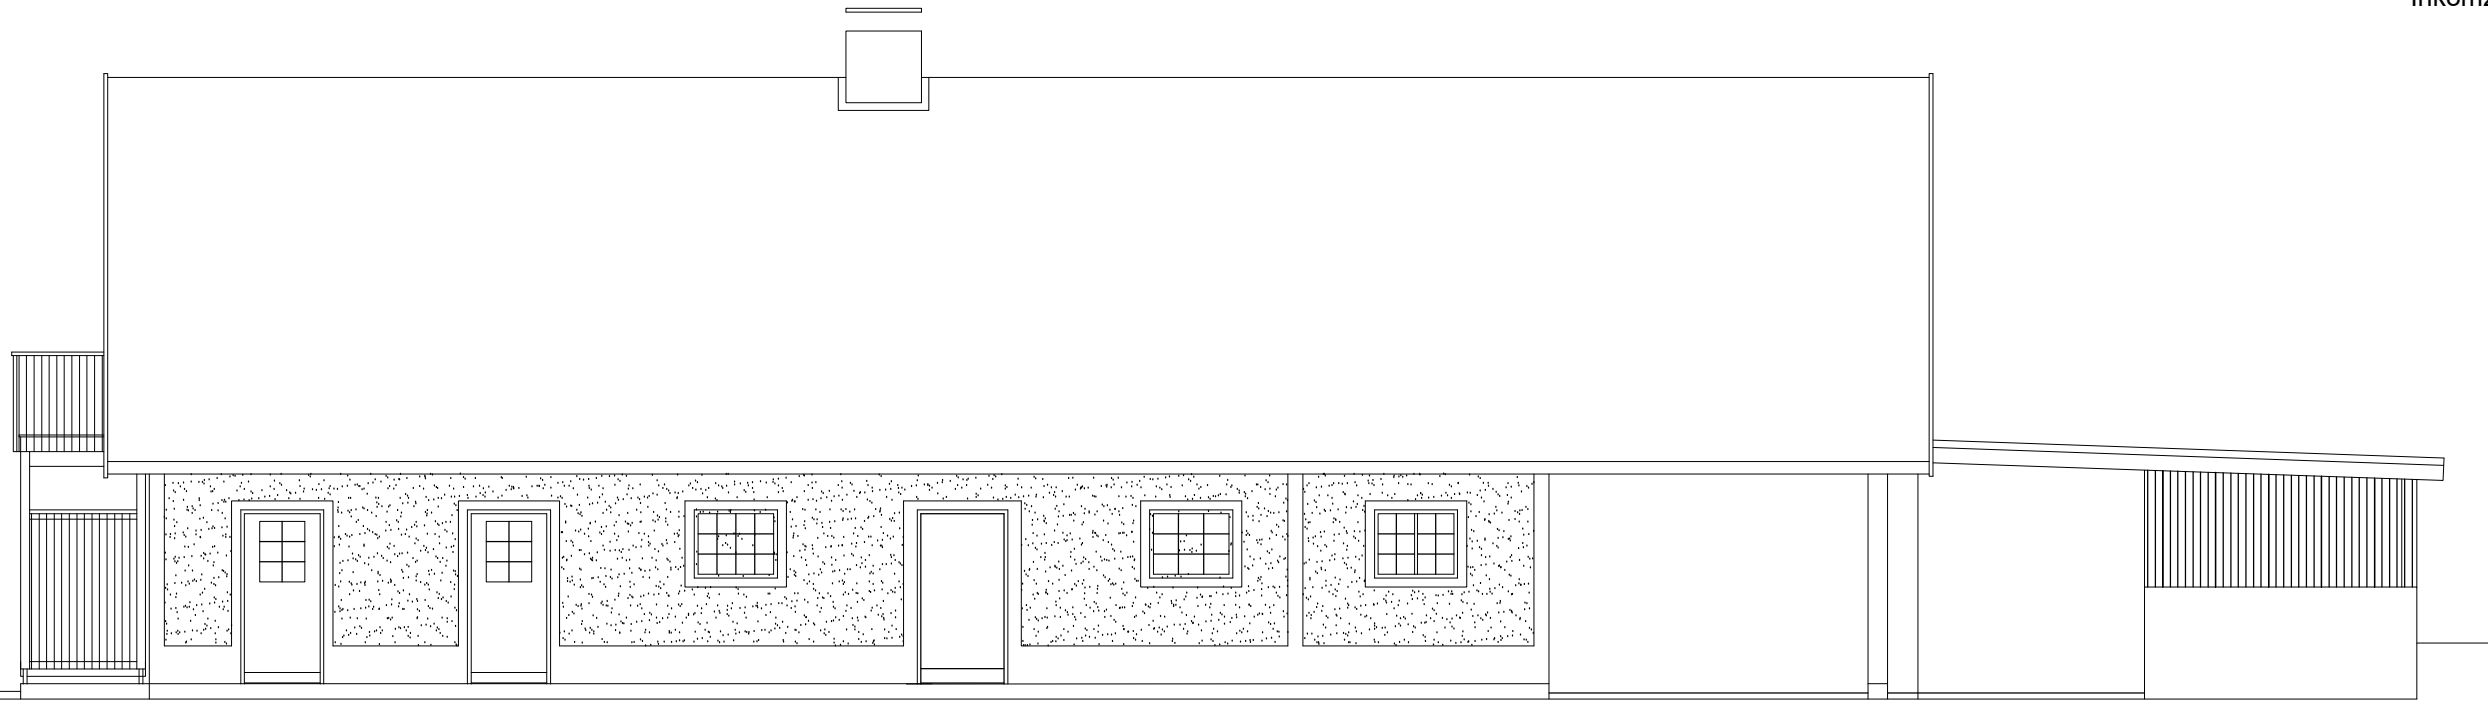

FASAD MOT NORR

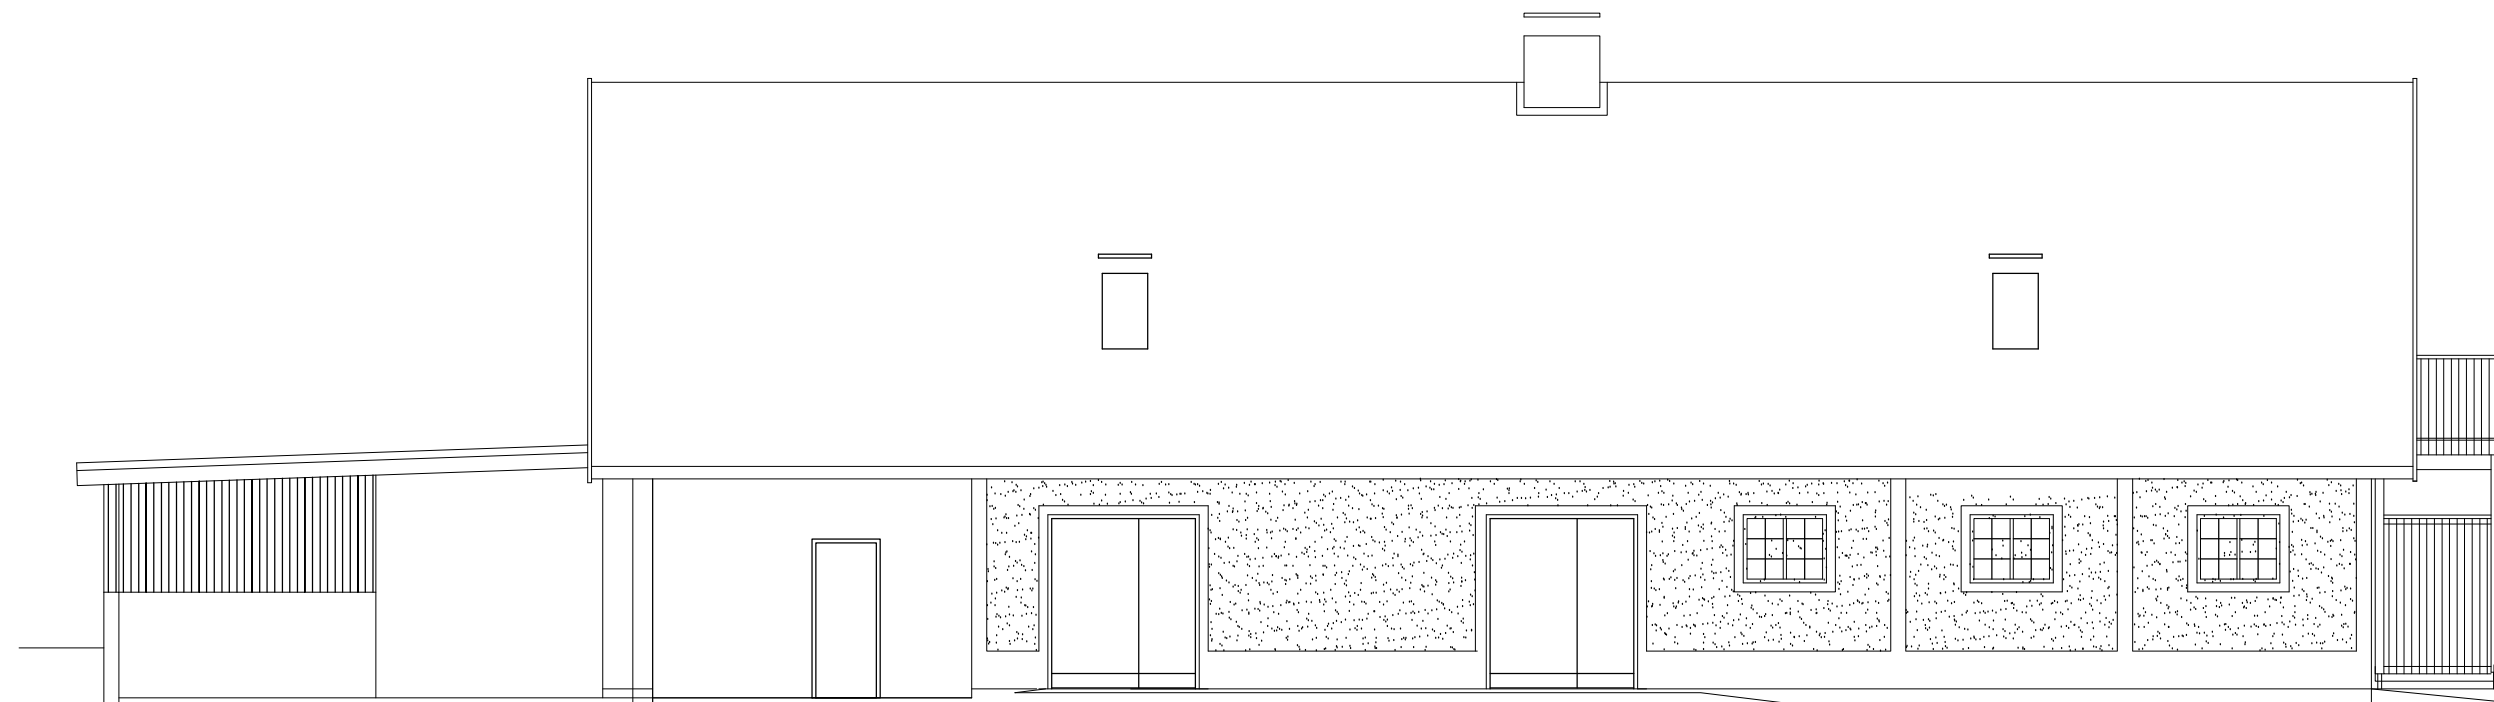

FASAD MOT SÖDER

BET	ANT	ÄNDRINGEN AVSER	DATUM	SIGN
-----	-----	-----------------	-------	------

RELATIONSHANDLING

JAKOBSTORP 3:27  
 KARLSKRONA KOMMUN  
 STALLBYGGNAD


**FOGELBERG**  
 arkitekter ab  
Solf Center 5, 372 25 Ronneby, Tel 0457-266 44

UPPDRAG NR	RITAD AV	HANDLÄGGARE
200705	PF	PF
DATUM	ANSVARIG	
2007-05-29	Peter Fogelberg	


RELATIONSRTNING

FASADER MOT ÖSTER VÄSTER

SKALA	A1 / A3	NUMMER	BET
1:50 / 1:100		A 40.3 1	

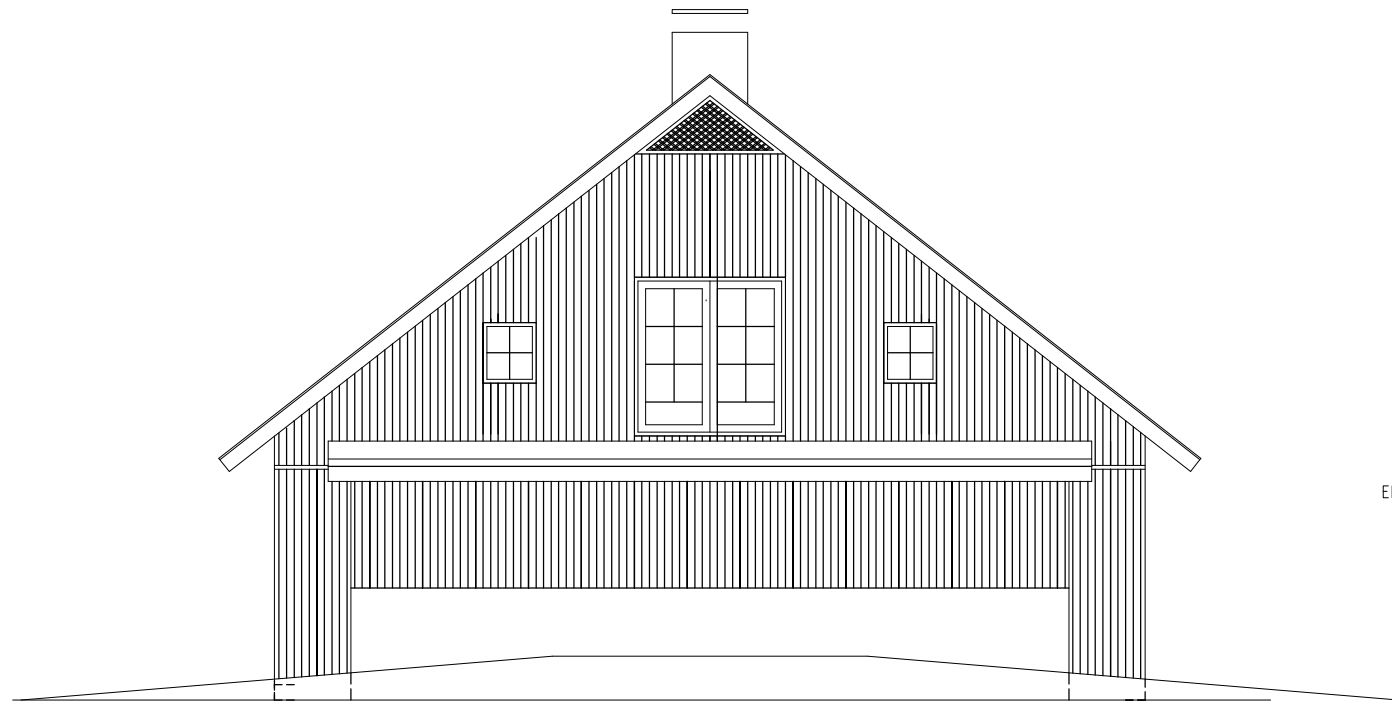


FASAD MOT VÄSTER

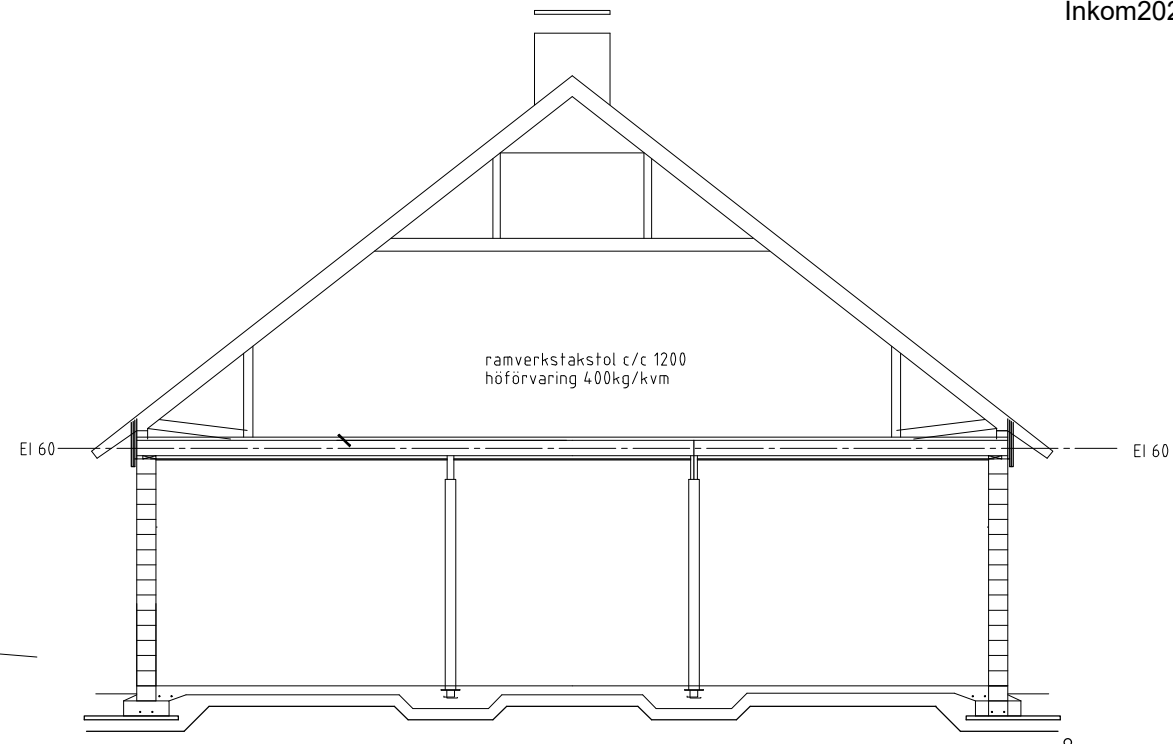

SEKTION



FASAD MOT ÖSTER

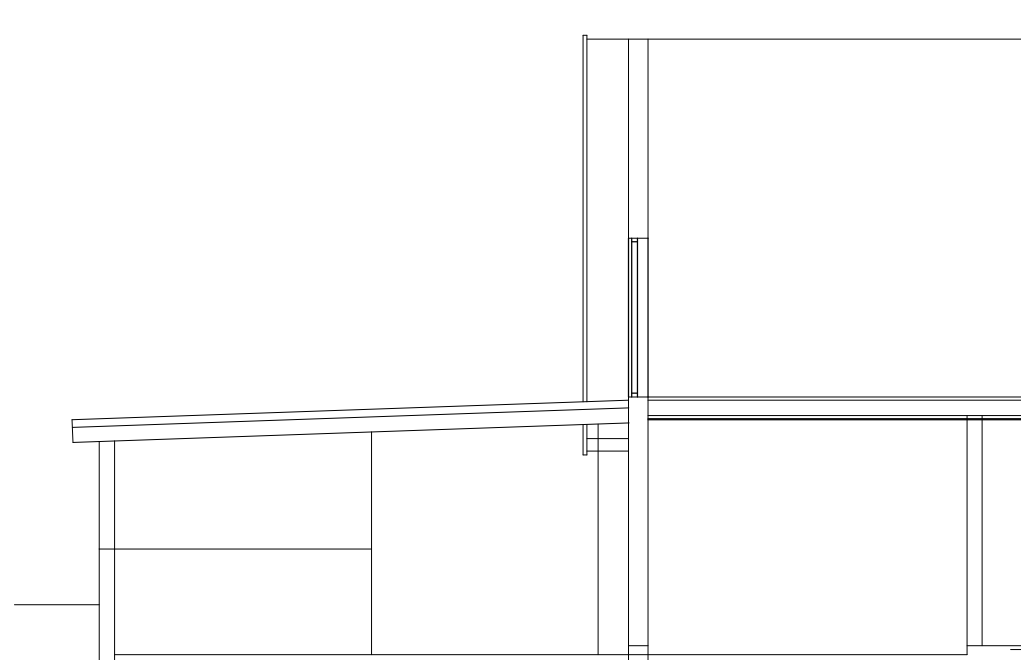

SEKTION

BET	ANT	ÄNDRINGEN AVSER	DATUM	SIGN
-----	-----	-----------------	-------	------

RELATIONSHANDLING  
 JAKOBSTORP 3:27  
 KARLSKRONA KOMMUN  
 STALBYGGNAD



UPPDRAG NR	RITAD AV	HANDLÄGGARE
200705	PF	PF
DATUM	ANSVARIG	
2007-05-29	Peter Fogelberg	

RELATIONSRTNING		
FASADER MOT SÖDER NORR, SEKTION		
SKALA	NUMMER	BET
A1 / A3 1:50 / 1:100	A 00:04	