



Hej!

Det har inkommit en ansökan om Bygglov för ändrad användning från bageriverksamhet till bilförsäljning och verkstad på fastigheten BLYET 6 till Karlskrona kommun. Sökt av Ztech i Blekinge AB

Aktuell ansökan gäller ändrad användning av bottenvåningen på en byggnad på fastigheten Blyet 6 samt utökning av parkeringsplats. Byggnaden har tidigare använts som bageri. Aktuell ansökan gäller ändrad användning där en del av bottenvåningen ändras till bilhandel och den andra delen ändras till bilverkstad. Gällande detaljplan anger bostadsändamål med inslag av handel. Bilförsäljningen bedöms rymma inom handelsändamål men bilverkstaden bedöms avvika från gällande detaljplan.

På www.karlskrona.se/granne kan du ta del av handlingar för ärendet.



Innan samhällsbyggnadsnämnden beslutar i ärendet har du möjlighet att yttra dig om ansökan. Ditt yttrande behöver vara skriftligt och var Karlskrona kommun tillhanda senast **2026-07-17**. Vid yttrande är det viktigt att diarienummer anges **MSN-2026-1685**. Du kan skicka ditt yttrande till: samhallsbyggnadsforvaltningen@karlskrona.se

För information om handläggning av bygglov och övriga steg i bygglovsprocessen se [Bygga nytt, bygga till, bygga om - Karlskrona.se](https://www.karlskrona.se/Bo-och-bygga/bygga/) (<https://www.karlskrona.se/Bo-och-bygga/bygga/>). Det går också bra att kontakta bygglovavdelning på 0455-32 20 01. Handläggarna har telefontid måndag, tisdag, torsdag och fredag klockan 13.00-15.00.

Vänliga hälsningar

Bygglovavdelningen
KARLSKRONA KOMMUN


Miljö- och samhällsbyggnadsförvaltningen

Adress
371 83 Karlskrona

Besöksadress
Östra Köpmansgatan 1

Telefon
0455-32 20 01

E-postadress
samhallsbyggnadsforvaltningen@karlskrona.se

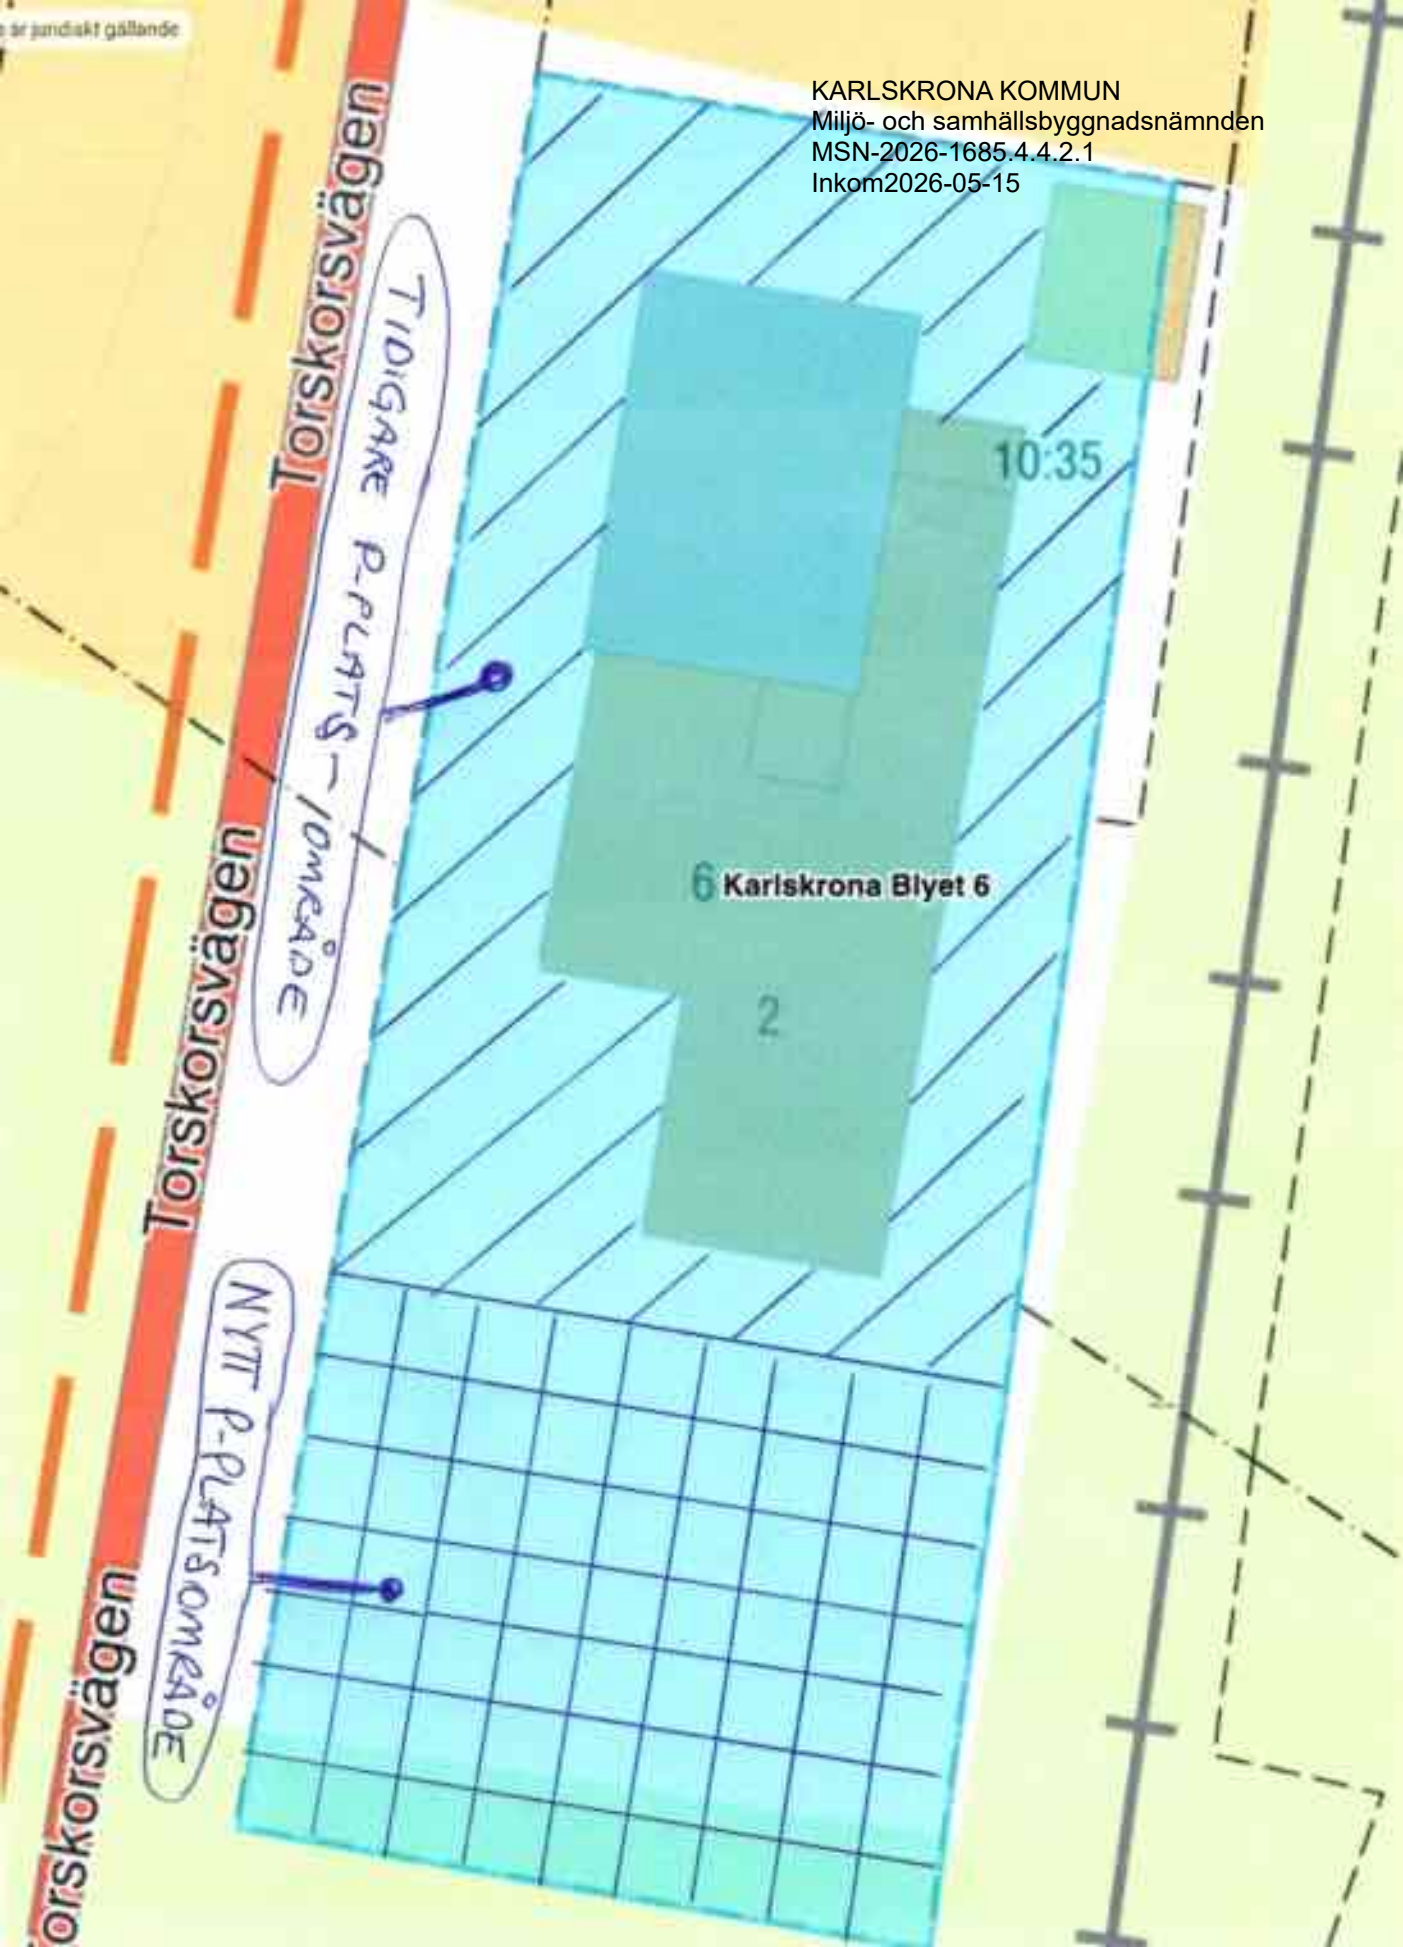

Torskorsvägen

TIDIGARE P-PLATS-OMRÅDE

Torskorsvägen

NYTT P-PLATSOMRÅDE

Torskorsvägen

10:35

6 Karlskrona Blyet 6

2

Relationsritning




Våning 1 (Entréplan)


Hyseslokal 1
Hyresgäst : Karlskrin 4
Dubai Imp
Exp AB

Ändring


KARLSKRONA KOMMUN
Miljö- och samhällsbyggnadsnämnden
Hyseslokal 2
Hyresgäst : YAAB
MSN-2026-1685.4.4.2.1
Inkom2026-06-03

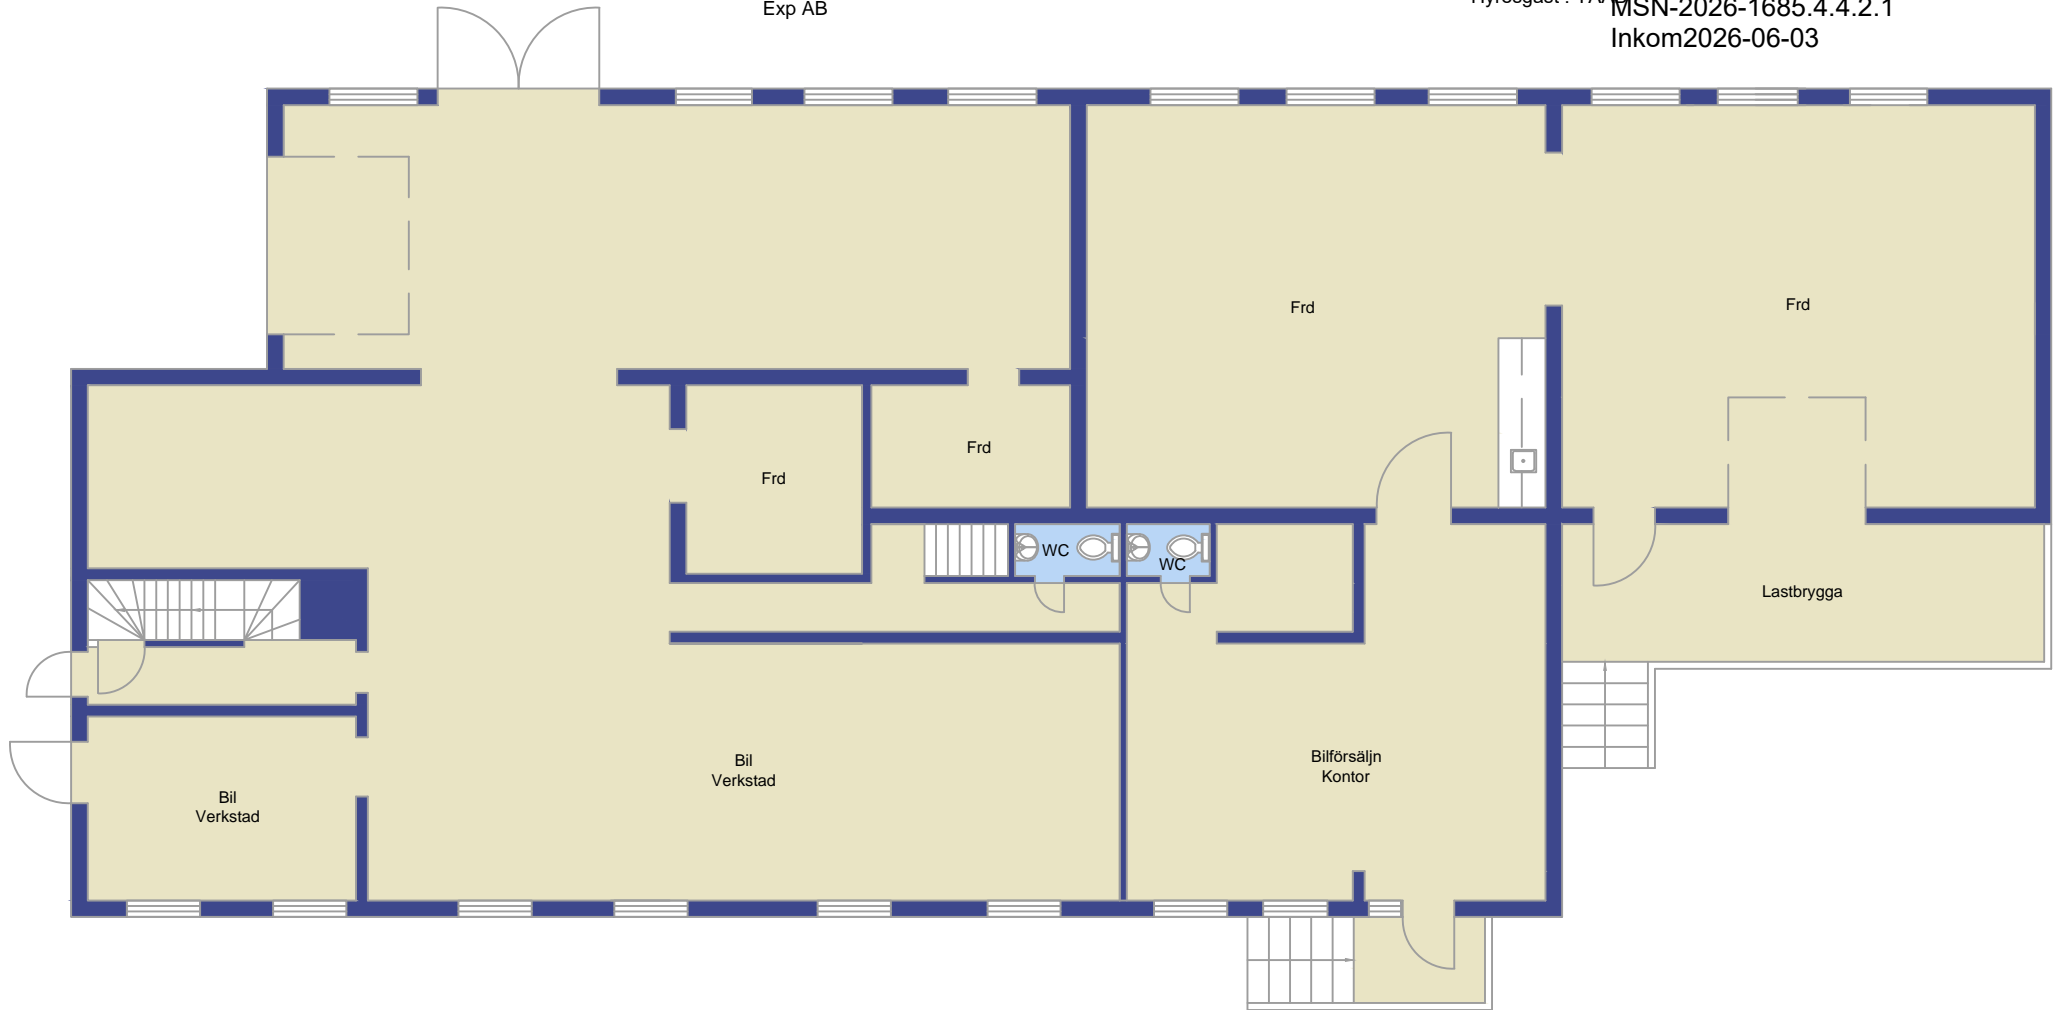

Entréplan

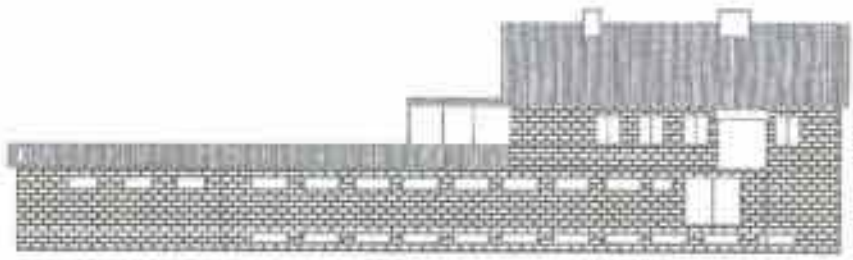

Öster

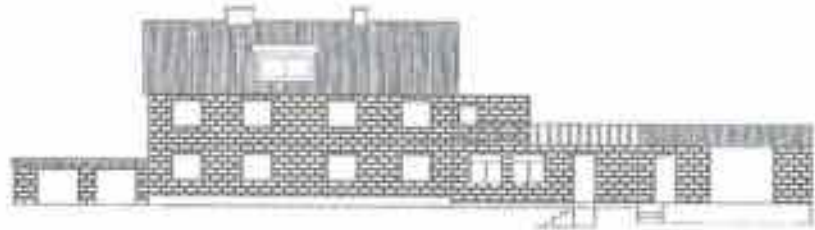

Väster



Nor



Söder



