

Hej!

Det har inkommit en ansökan om Bygglov för tillbyggnad av komplementbyggnad på fastigheten HOLMSJÖ 1:25 till Karlskrona kommun. Sökt av Hans Carl Åke Alexandersson

Anledningen till att ni hörs i detta ärende är att tillbyggnaden till komplementbyggnaden avviker från gällande detaljplan avseende avstånd till fastighetsgräns.

På www.karlskrona.se/granne kan du ta del av handlingar för ärendet.



Innan samhällsbyggnadsnämnden beslutar i ärendet har du möjlighet att yttra dig om ansökan.

Ditt yttrande behöver vara skriftligt och var Karlskrona kommun tillhanda senast **2026-09-14**.

Vid yttrande är det viktigt att diarienummer anges **MSN-2026-2895**. Du kan skicka ditt yttrande till:

samhallsbyggnadsforvaltningen@karlskrona.se

För information om handläggning av bygglov och övriga steg i bygglovsprocessen se [Bygga nytt, bygga till, bygga om - Karlskrona.se](https://www.karlskrona.se/Bo-och-bygga/bygga/) (<https://www.karlskrona.se/Bo-och-bygga/bygga/>). Det går också bra att kontakta bygglovavdelning på 0455-32 20 01. Handläggarna har telefontid måndag, tisdag, torsdag och fredag klockan 13.00-15.00.

Vänliga hälsningar

Bygglovavdelningen
KARLSKRONA KOMMUN

FÖRKLARING


BEFINTLIG VÄGG

YTÖR:


YTA : BEFINTLIG BYGGNAD

BYA : 47,4 kvm.


BIA : 41,9 kvm.

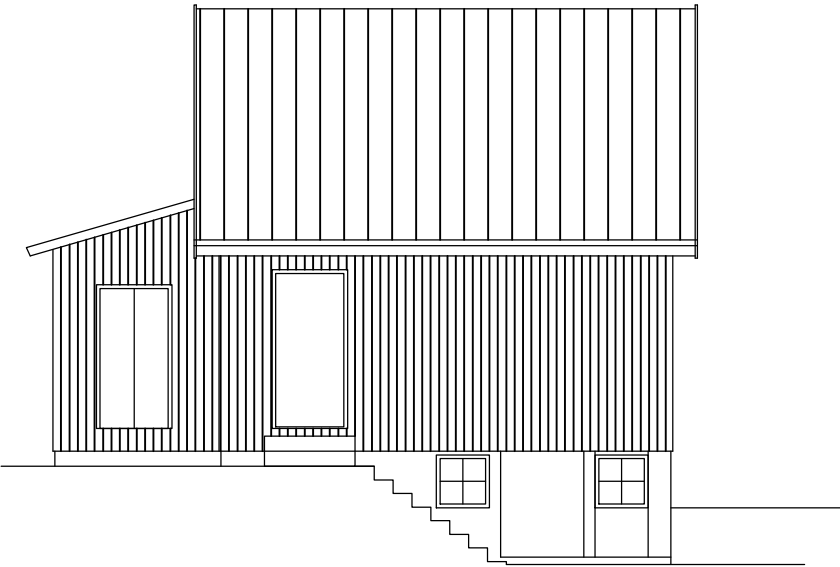


FASAD MOR SYDOST

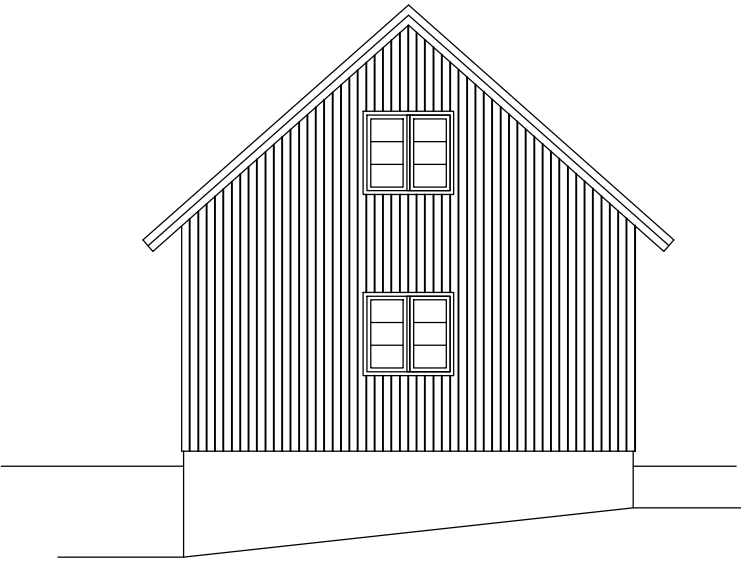


FASAD NORD OST

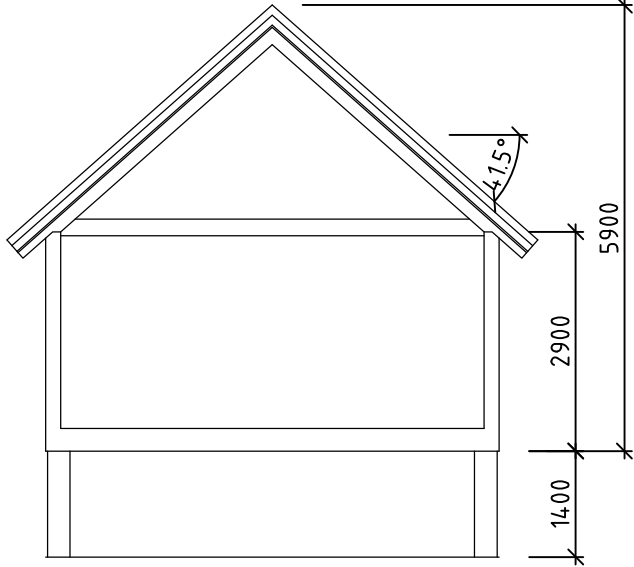


SEKTION A-A

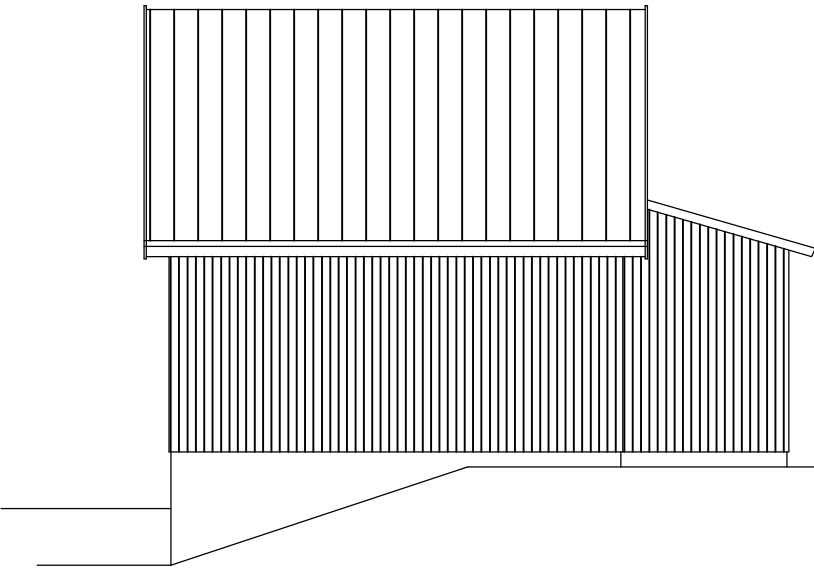

FASAD MOT SYDVÄST

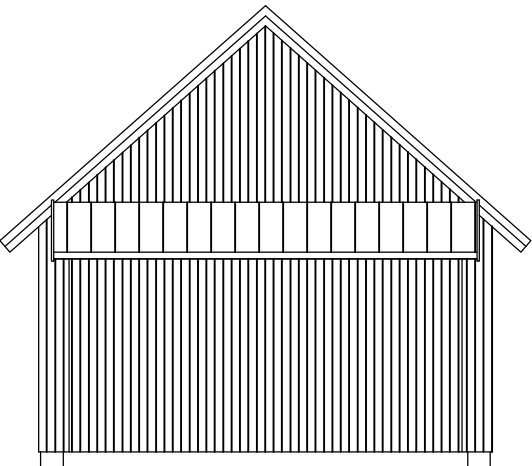

FASAD MOT NORDVÄST

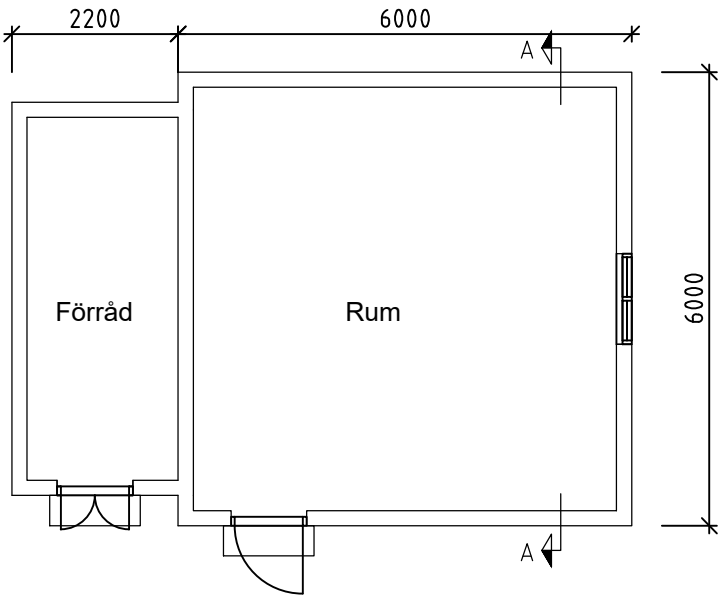

BOTTENPLAN



BET	ANT	ÄNDRINGEN AYSER	DATUM	SIGN	
LOVHANDLING					
HOLMSJÖ 1:25					
KARLSKRONA KOMMUN					
RENOVERING OCH ÄNDRING AV TAK					
 FOGELBERG arkitekter ab Sofli Center s. 372-25 Koneby Tel. 0457-26644					
UPPDRAG NR	RITAD AV		HANDLÄGGARE		
202609	PF		PF		
DATUM	ANSVARIG				
2026-08-20	Peter Fogelberg				
RELATIONSHANDLING					
BOTTENPLAN FASADER OCH SEKTION A-A					
SKALA	A1 / A3	NUMMER		BET	
1:50 / 1:100, 1:500		A 49.1			

FÖRKLARING


NY VÄGG

YTÖR:


YTA : BEFINTLIG BYGGNAD

BYA : 49,2 kvm.


BIA : 43,7 kvm.

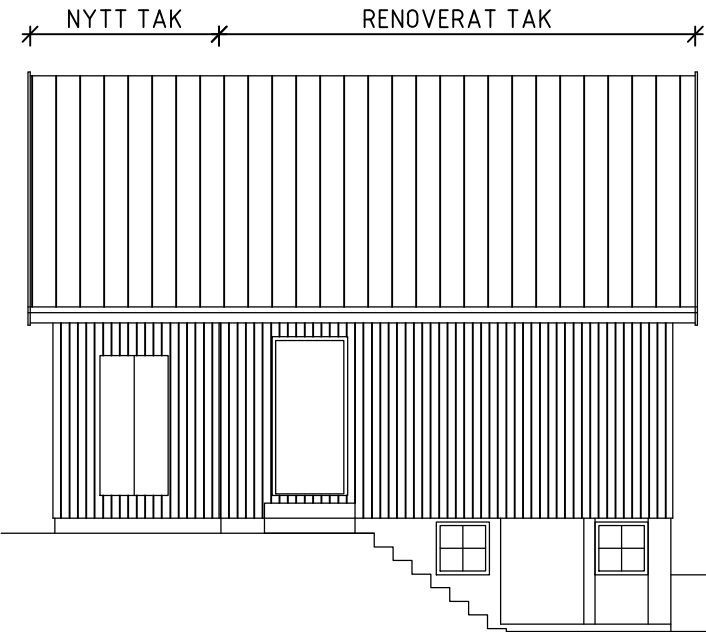


FASAD MOR SYDOST

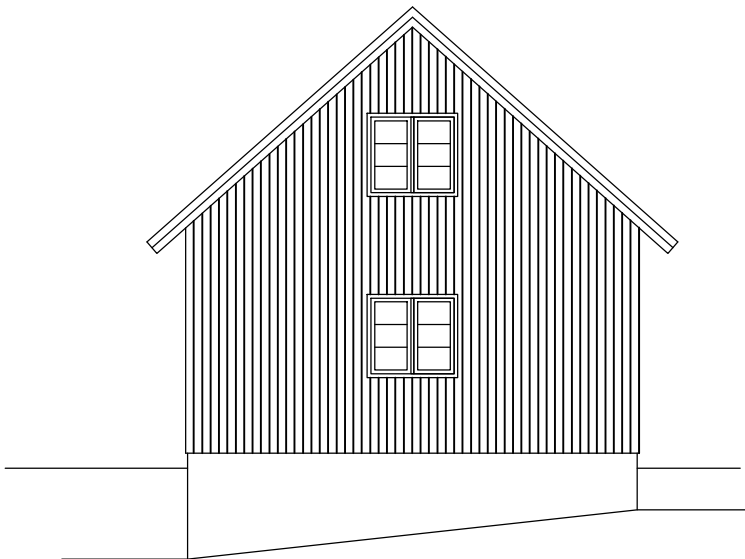


FASAD NORD OST

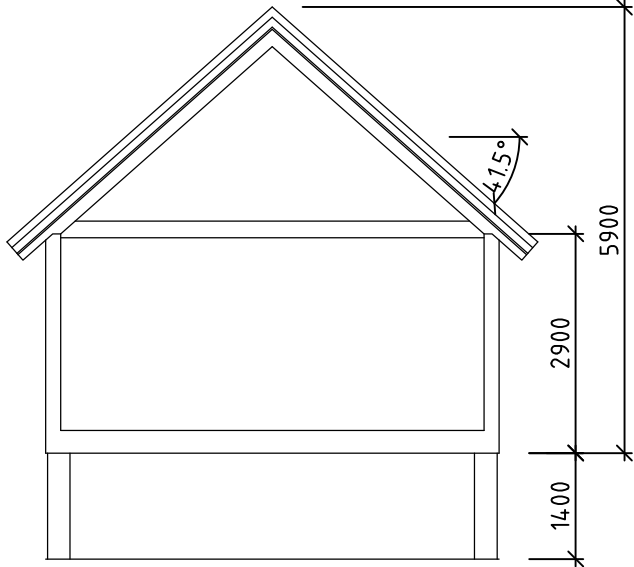


SEKTION A-A

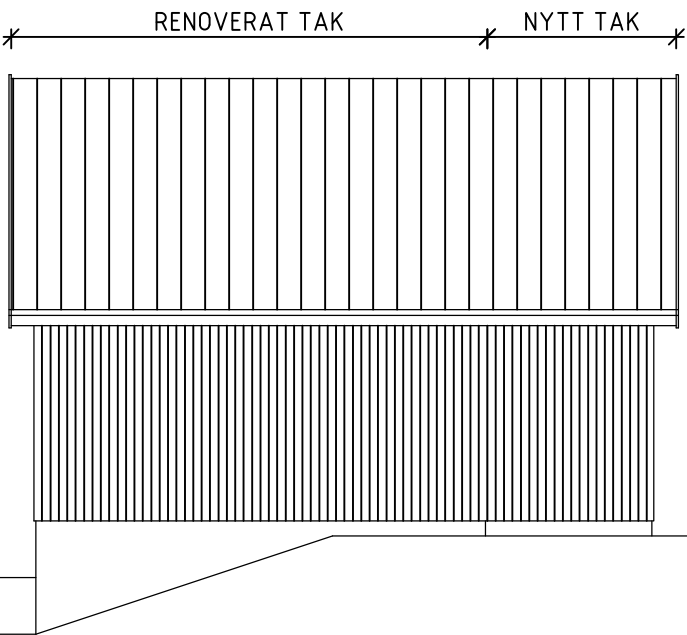



FASAD MOT SYDVÄST

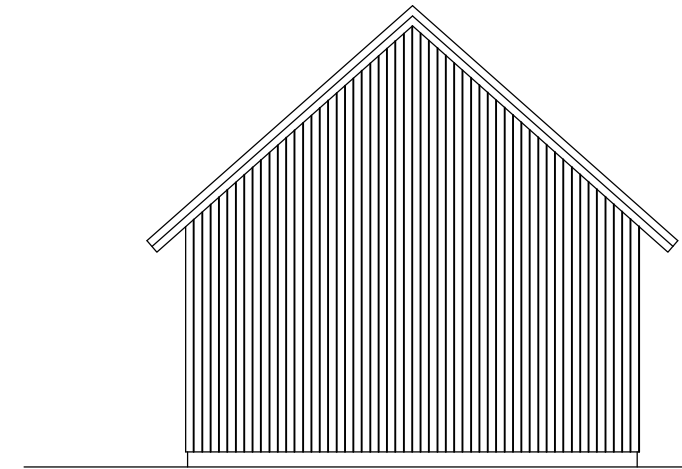

FASAD MOT NORDVÄST

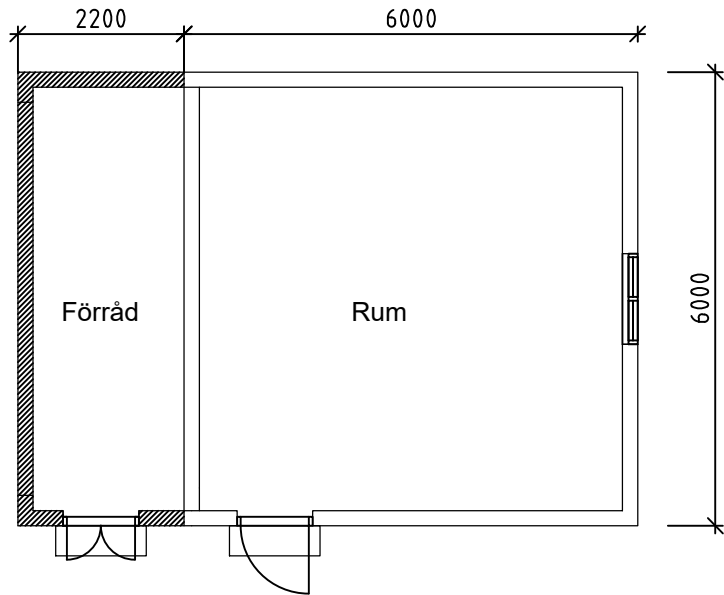

BOTTENPLAN

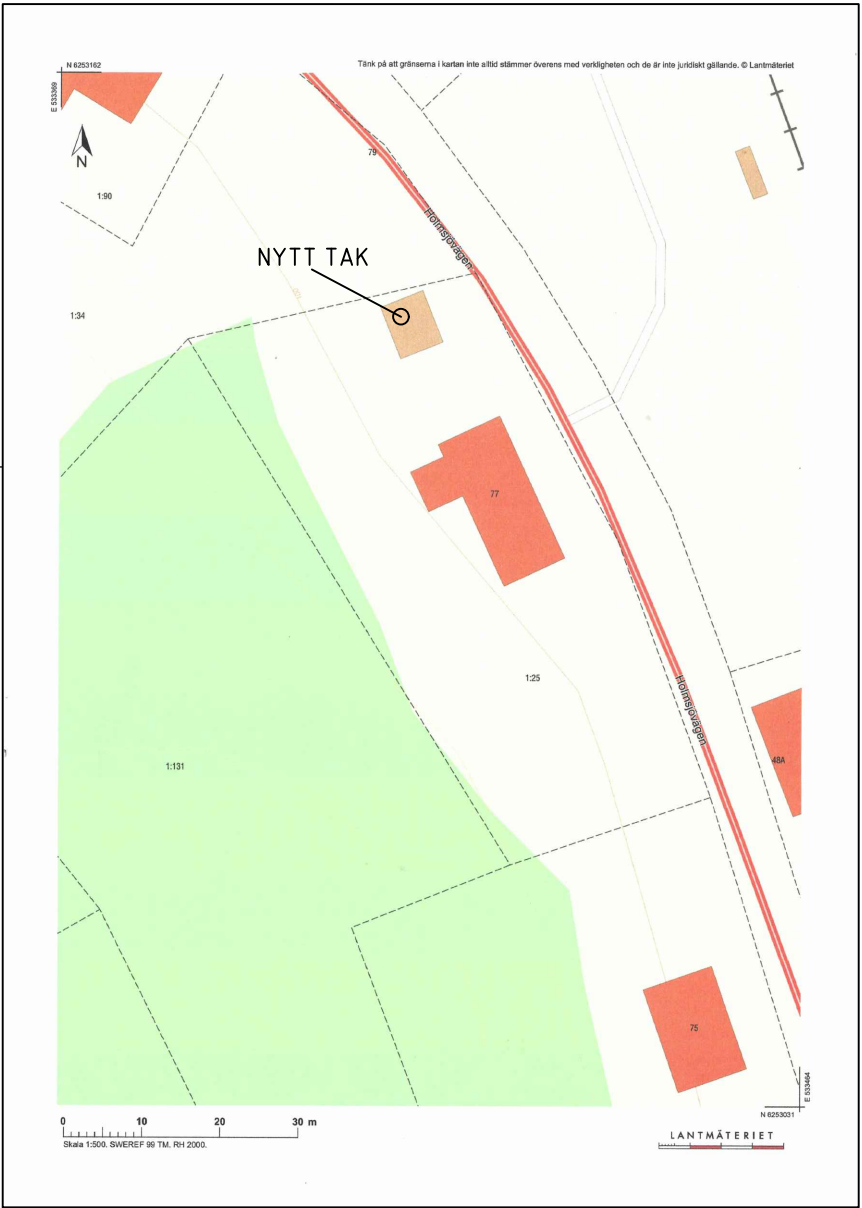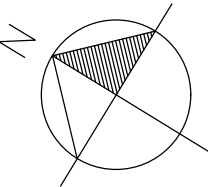

BET	ANT	ÄNDRINGEN AVSER	DATUM	SIGN	
LOVHANDLING					
HOLMSJÖ 1:25					
KARLSKRONA KOMMUN					
RENOVERING OCH ÄNDRING AV TAK					
FOGELBERG arkitekter ab					
Soft Center S, 372 25 Koneby Tel. 0457-26644					
UPPDRAG NR	RITAD AV		HANDLÄGGARE		
202609	PF		PF		
DATUM	ANSVARIG				
2026-08-20	Peter Fogelberg				
ÄNDRINGSHANDLING					
BOTTENPLAN FASADER OCH SEKTION A-A					
SKALA	A1 / A3	NUMMER		BET	
1:50 / 1:100, 1:500		A 40.1			